





2019自力建設 Cobiki 計画図面一覧


SheetNo	計画図面名称	Scale	計画通知Scale
A01	付近見取り図	1/1500	
A02	求積図・面積表	1/100	1/100
A02	配置図	1/250	1/250
A03	平面図	1/50	
A04	東平面図	1/30	
A05	西立面図	1/30	
A06	南立面図	1/30	
A07	北立面図	1/30	
A08	矩計図1東面	1/30	
A09	矩計図2東面	1/30	
A10	矩計図3西面	1/30	
A11	矩計図4南面	1/30	
A12	矩計図5北面	1/30	
S01	基礎伏図	1/30	
S02	基礎断面詳細図	1/10	
S03	配筋図	1/50	
S04	土台伏図	1/50	
S05	小屋梁伏図	1/50	
S06	母屋伏図	1/50	
S07	軸組図1・9通り	1/30	
S08	軸組図2・8通り	1/30	
S09	軸組図3・4・5・6・7通り	1/30	
S10	軸組図い通り	1/30	
S11	軸組図ろ通り	1/30	
S12	軸組図は通り	1/30	
S13	軸組図に通り	1/30	
S14	軸組図ほ通り	1/30	
S15	接合部詳細図1	1/10	
S16	接合部詳細図2	1/10	

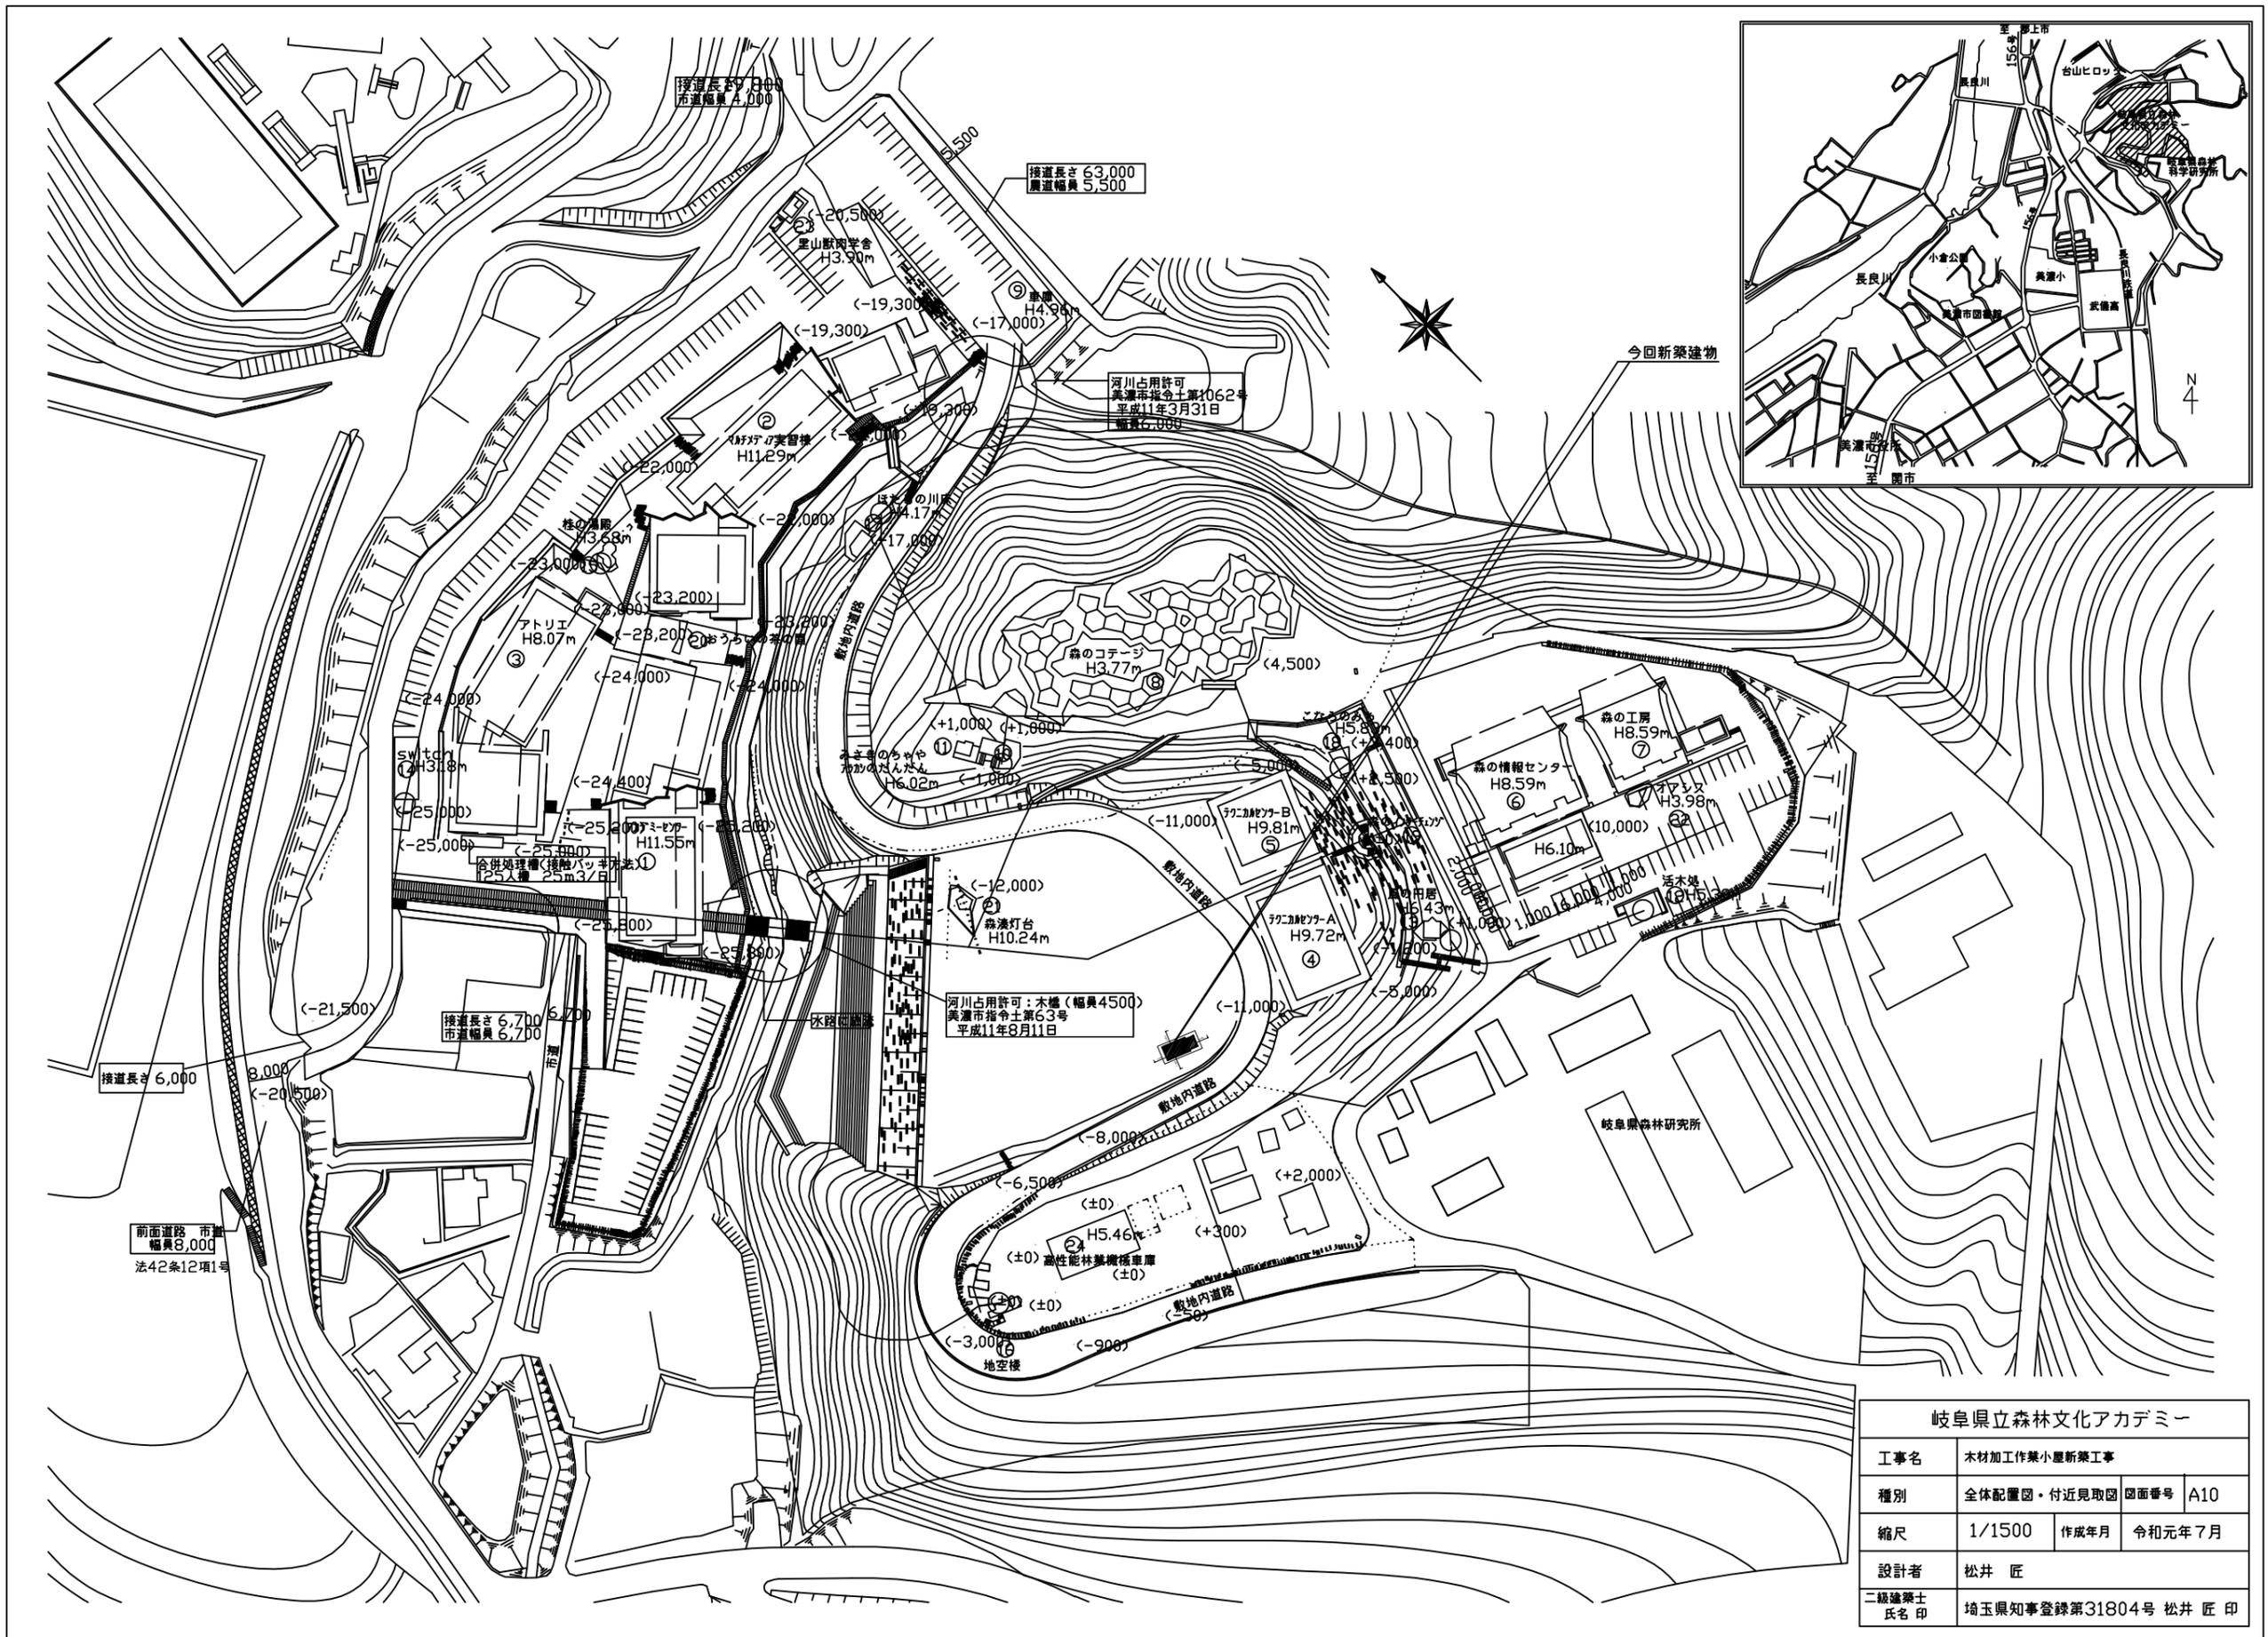


岐阜県立森林文化アカデミー			
工事名	木材加工作業小屋新築工事		
種別	全体配置図・付近見取図	図面番号	A10
縮尺	1/1500	作成年月	令和元年 7月
設計者	松井 匠		
二級建築士 氏名印	埼玉県知事登録第31804号 松井 匠 印		

床面積・建築面積求積  
 ①2,000×2,630=5.26  
 ②5,250×3,400=17.85  
 ③0,600×3,400=2.04  
 ①+②+③=25.15㎡

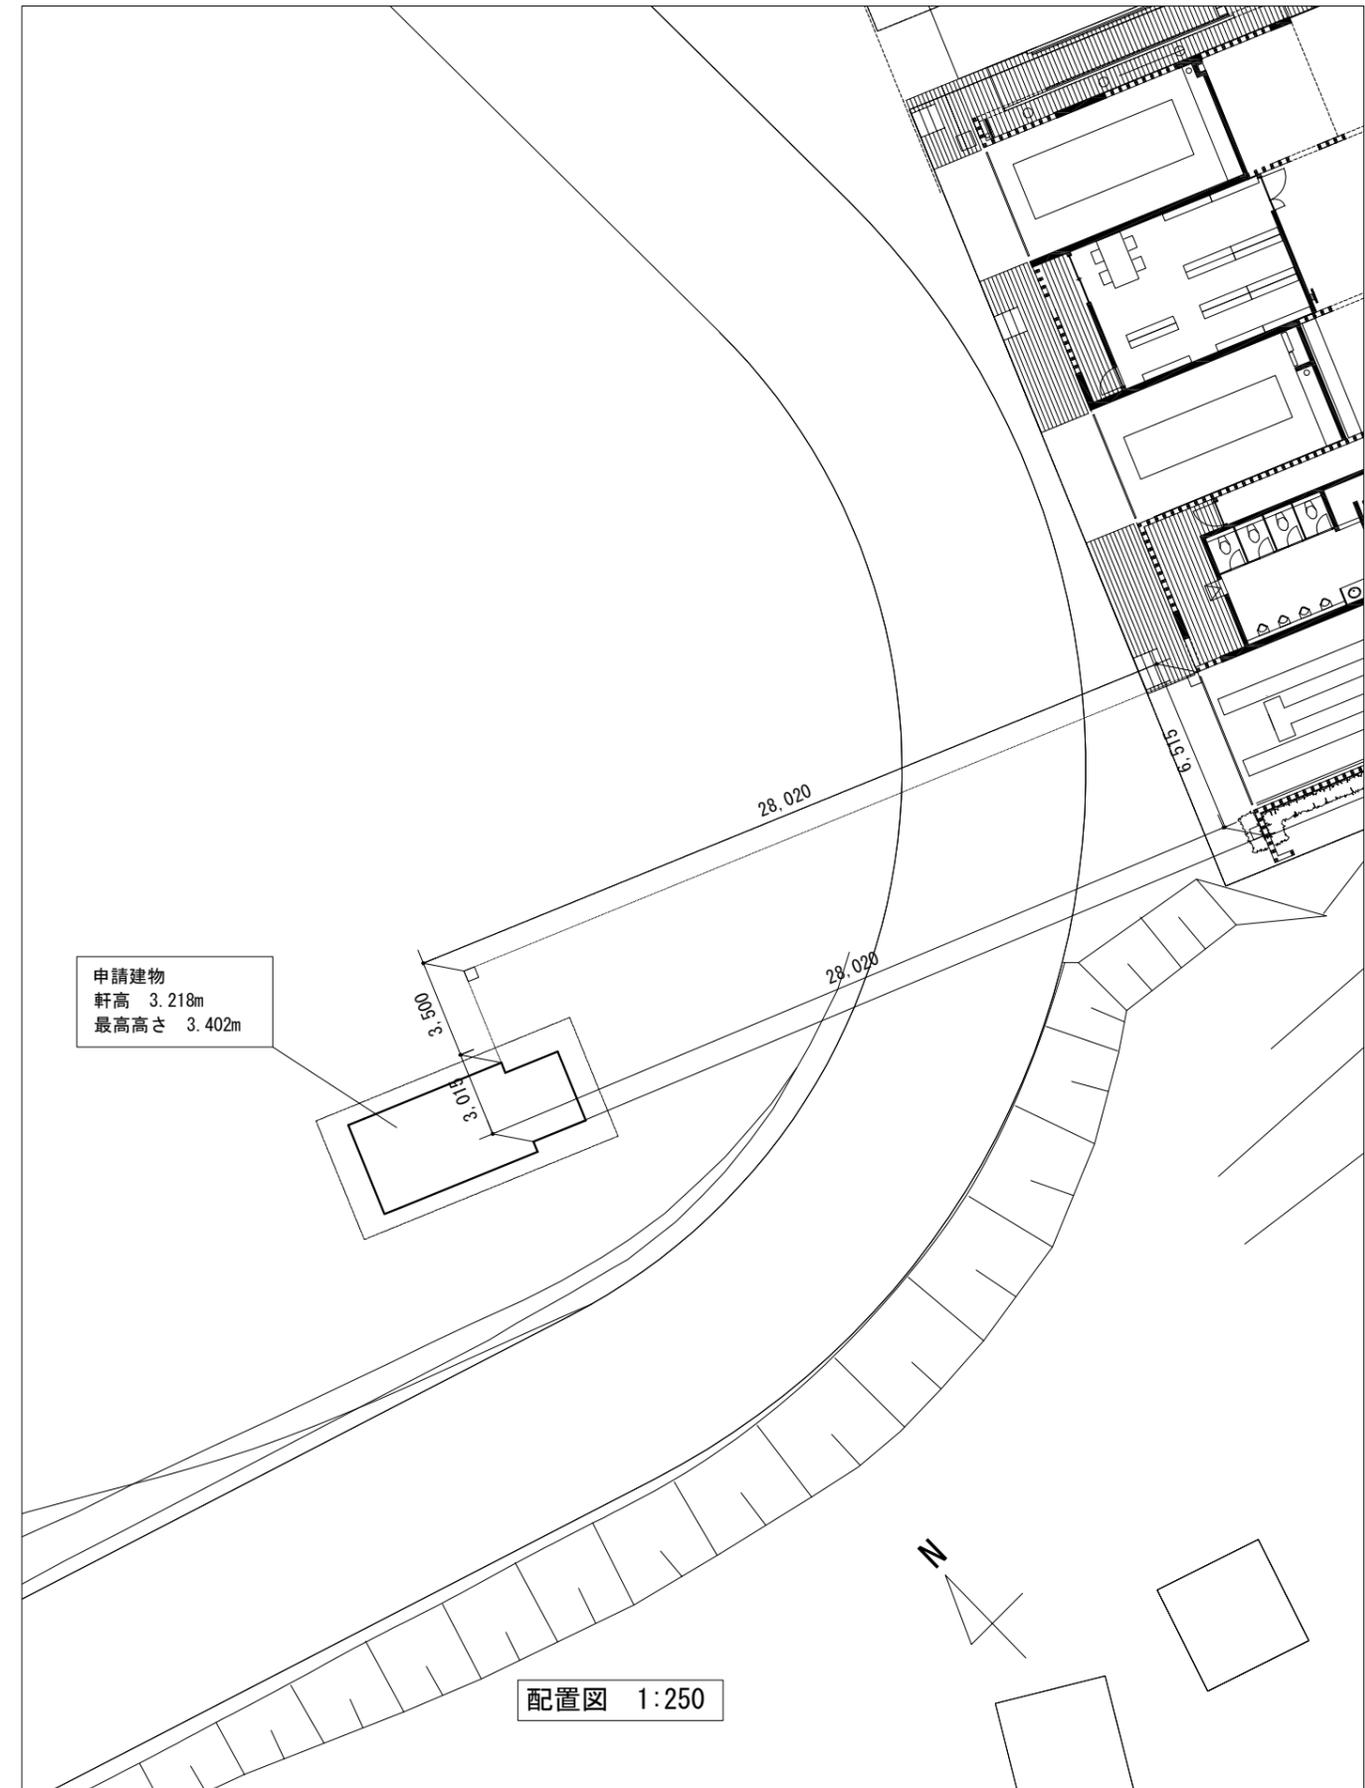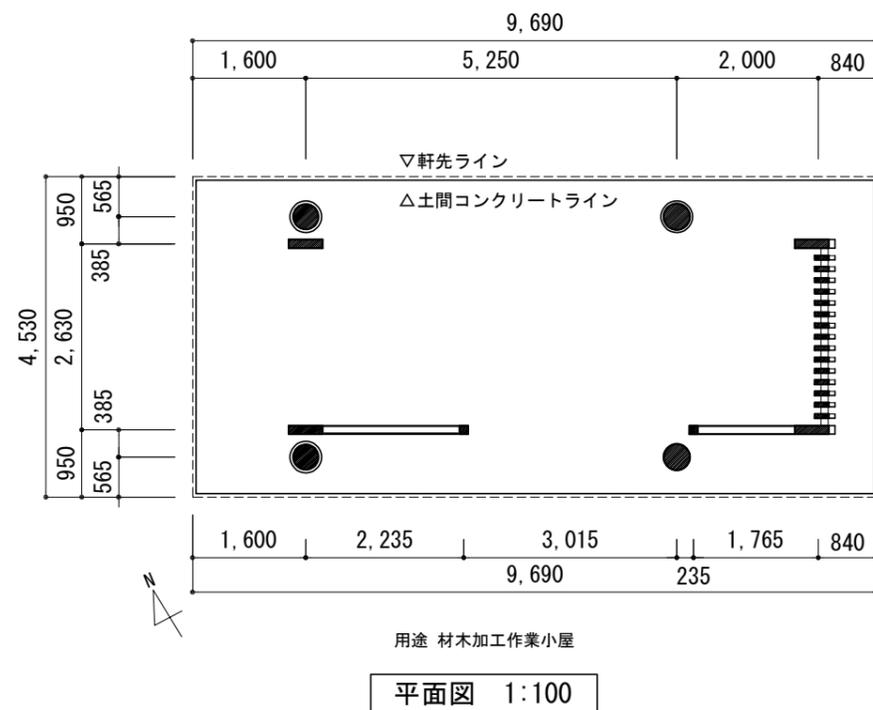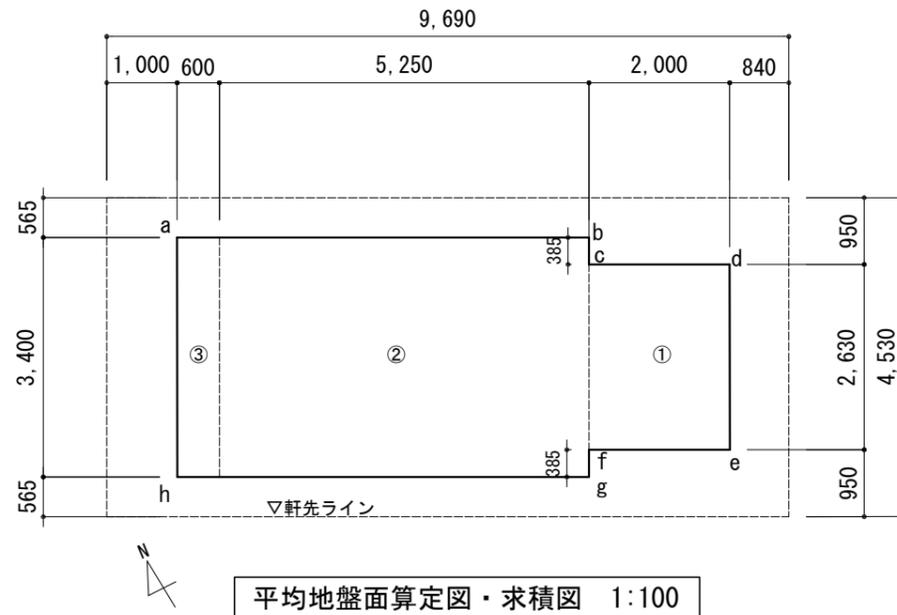

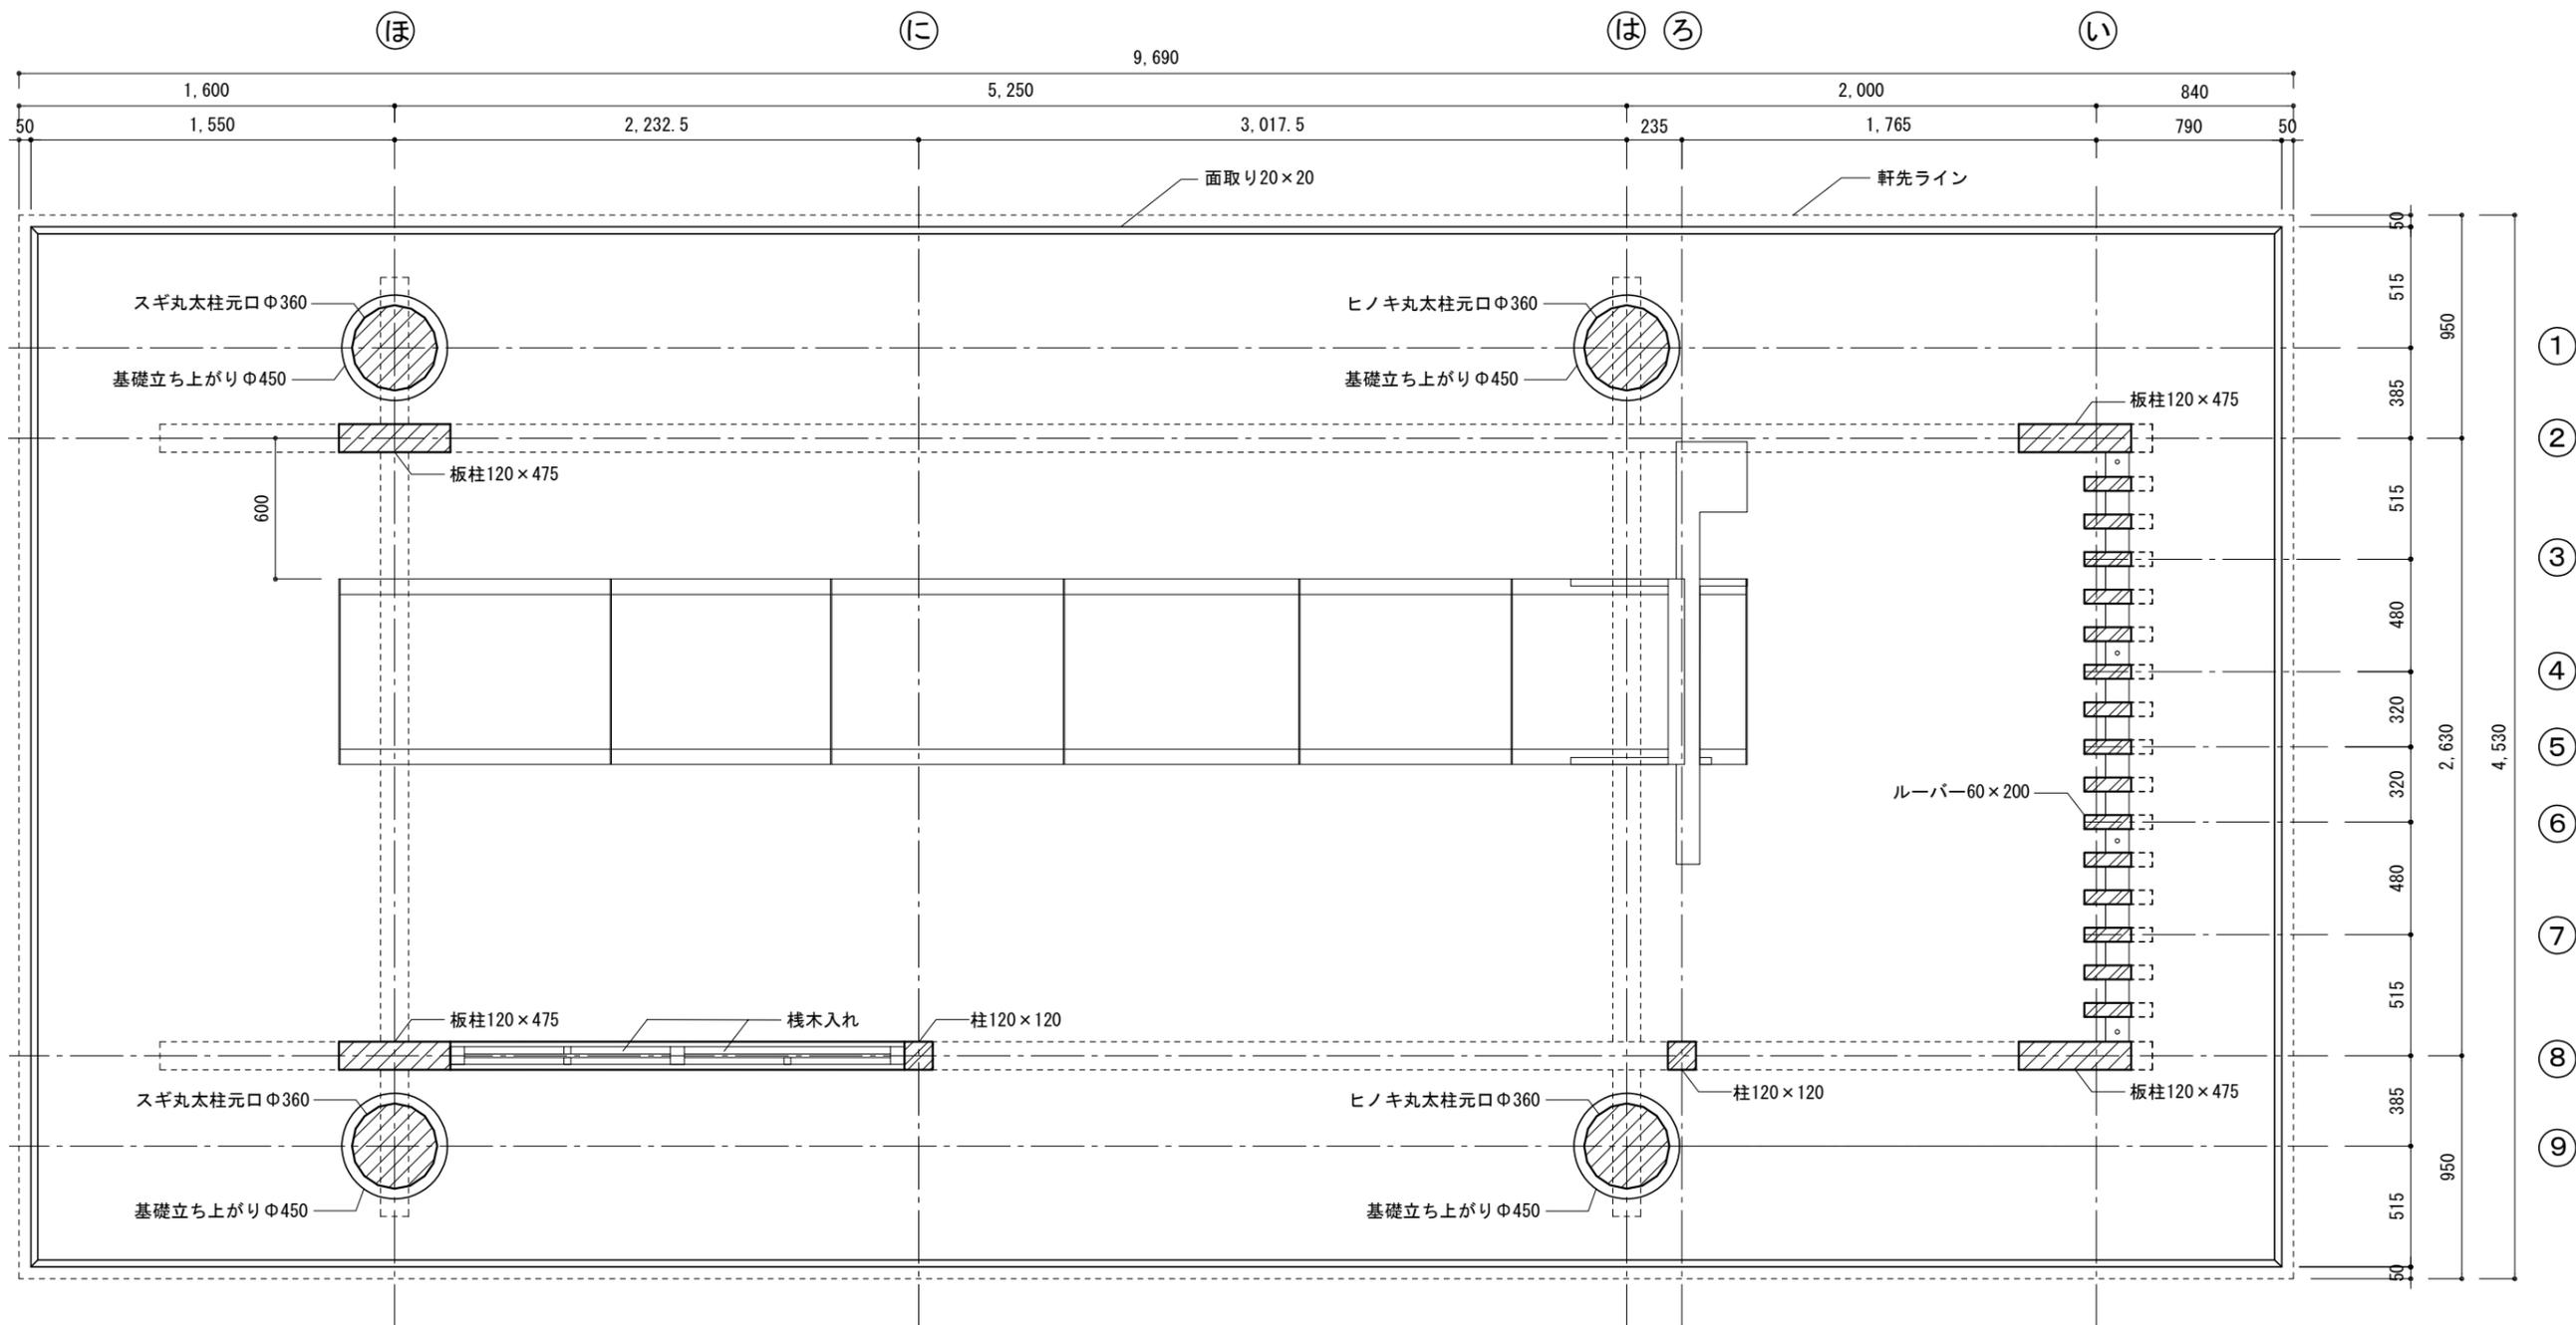

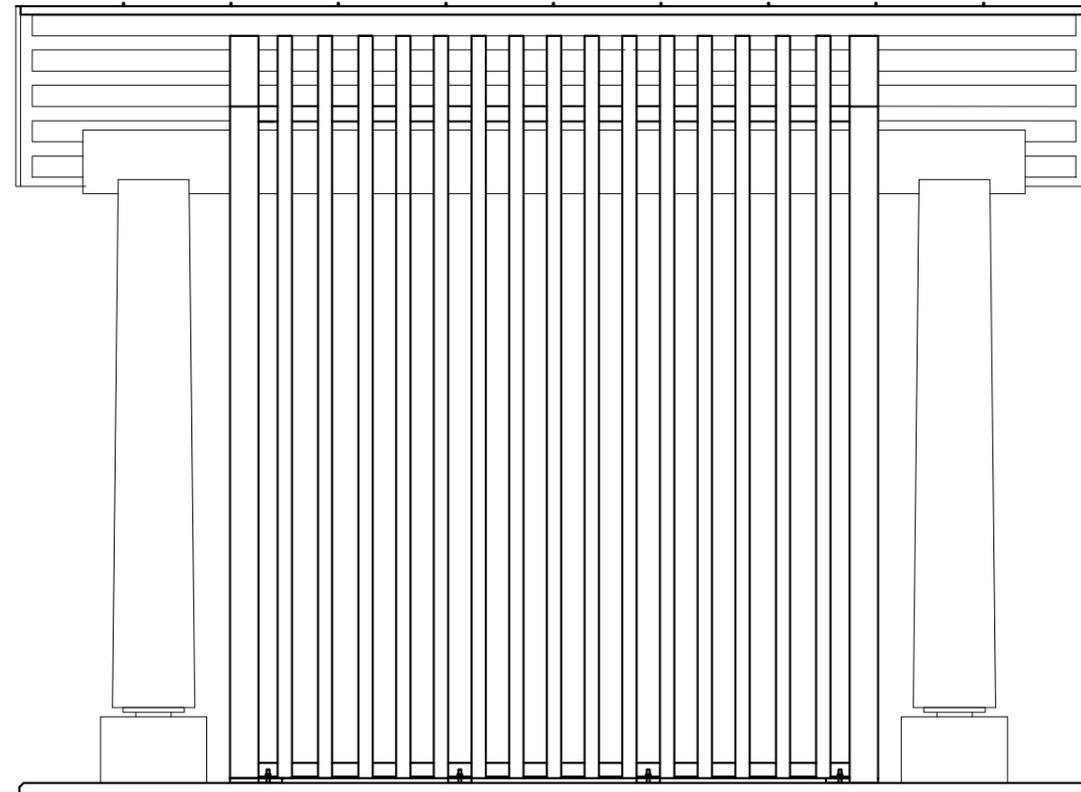

TITLE

NAME

SCALE

DATE

SHEET NO.

Cobiki

東立面図

1/30

2020/06/18

A04


竣工図

DRAW: 松下昌太郎

岐阜県立森林文化アカデミー  
木造建築スタジオ

〒501-3714 岐阜県美濃市菅代88番地 TEL: 0575-35-3889 FAX: 0575-35-3890



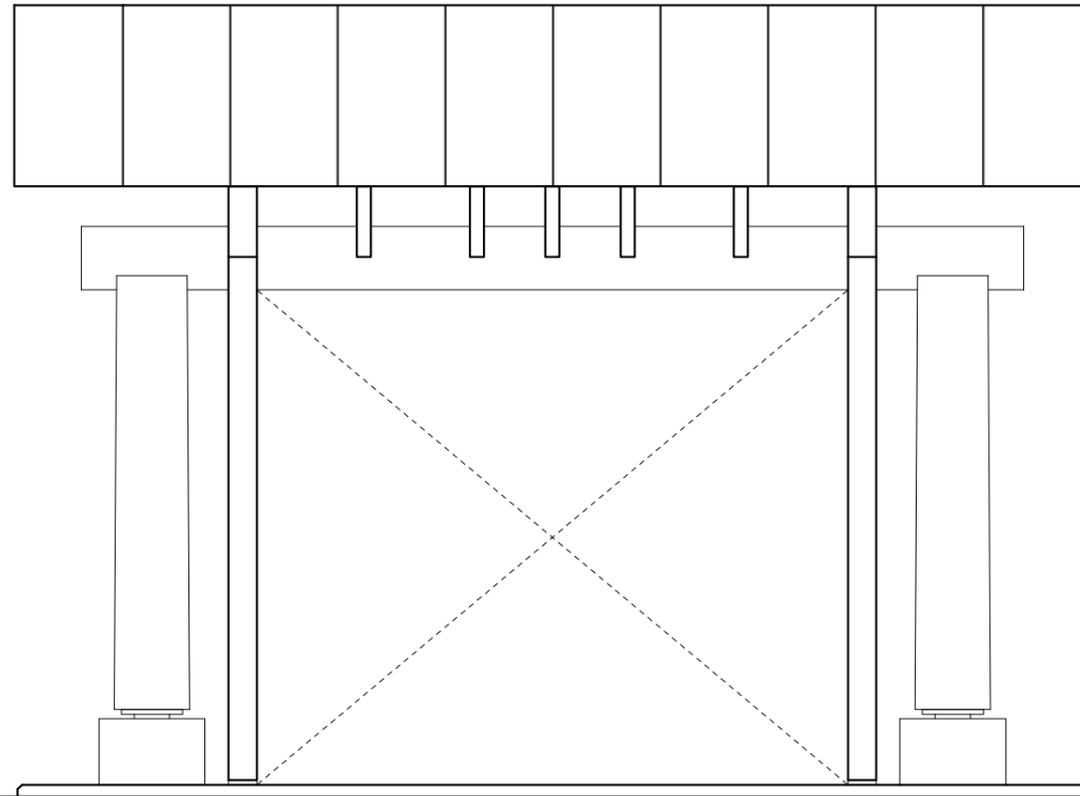

TITLE

Cobiki

NAME

西立面図

SCALE

1/30

DATE

2020/06/18

SHEET NO.

A05


竣工図

DRAW: 松下昌太郎

岐阜県立森林文化アカデミー  
木造建築スタジオ

〒501-3714 岐阜県美濃市曾代88番地 TEL:0575-35-3889 FAX:0575-35-3890



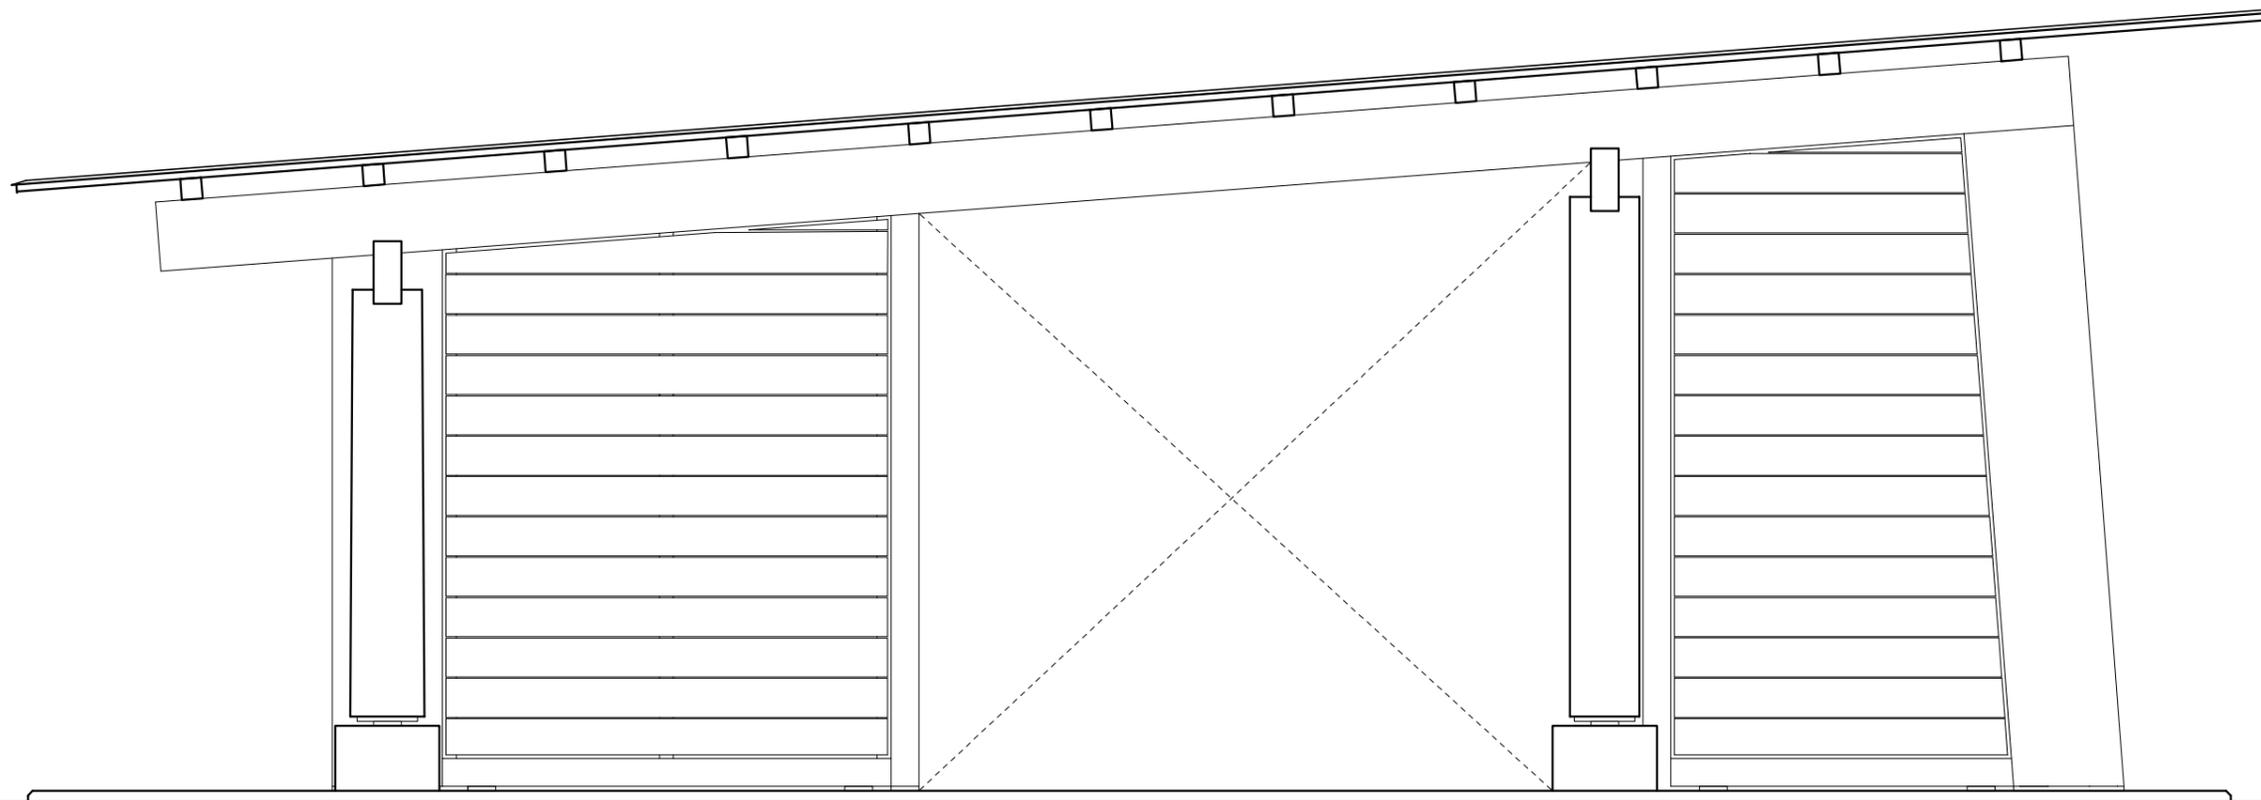

TITLE

Cobiki

NAME

南立面図

SCALE

1/30

DATE

2020/06/18

SHEET NO.

A06


施工図

DRAW: 松下昌太郎

岐阜県立森林文化アカデミー  
木造建築スタジオ

〒501-3714 岐阜県美濃市曾代88番地 TEL:0575-35-3889 FAX:0575-35-3890



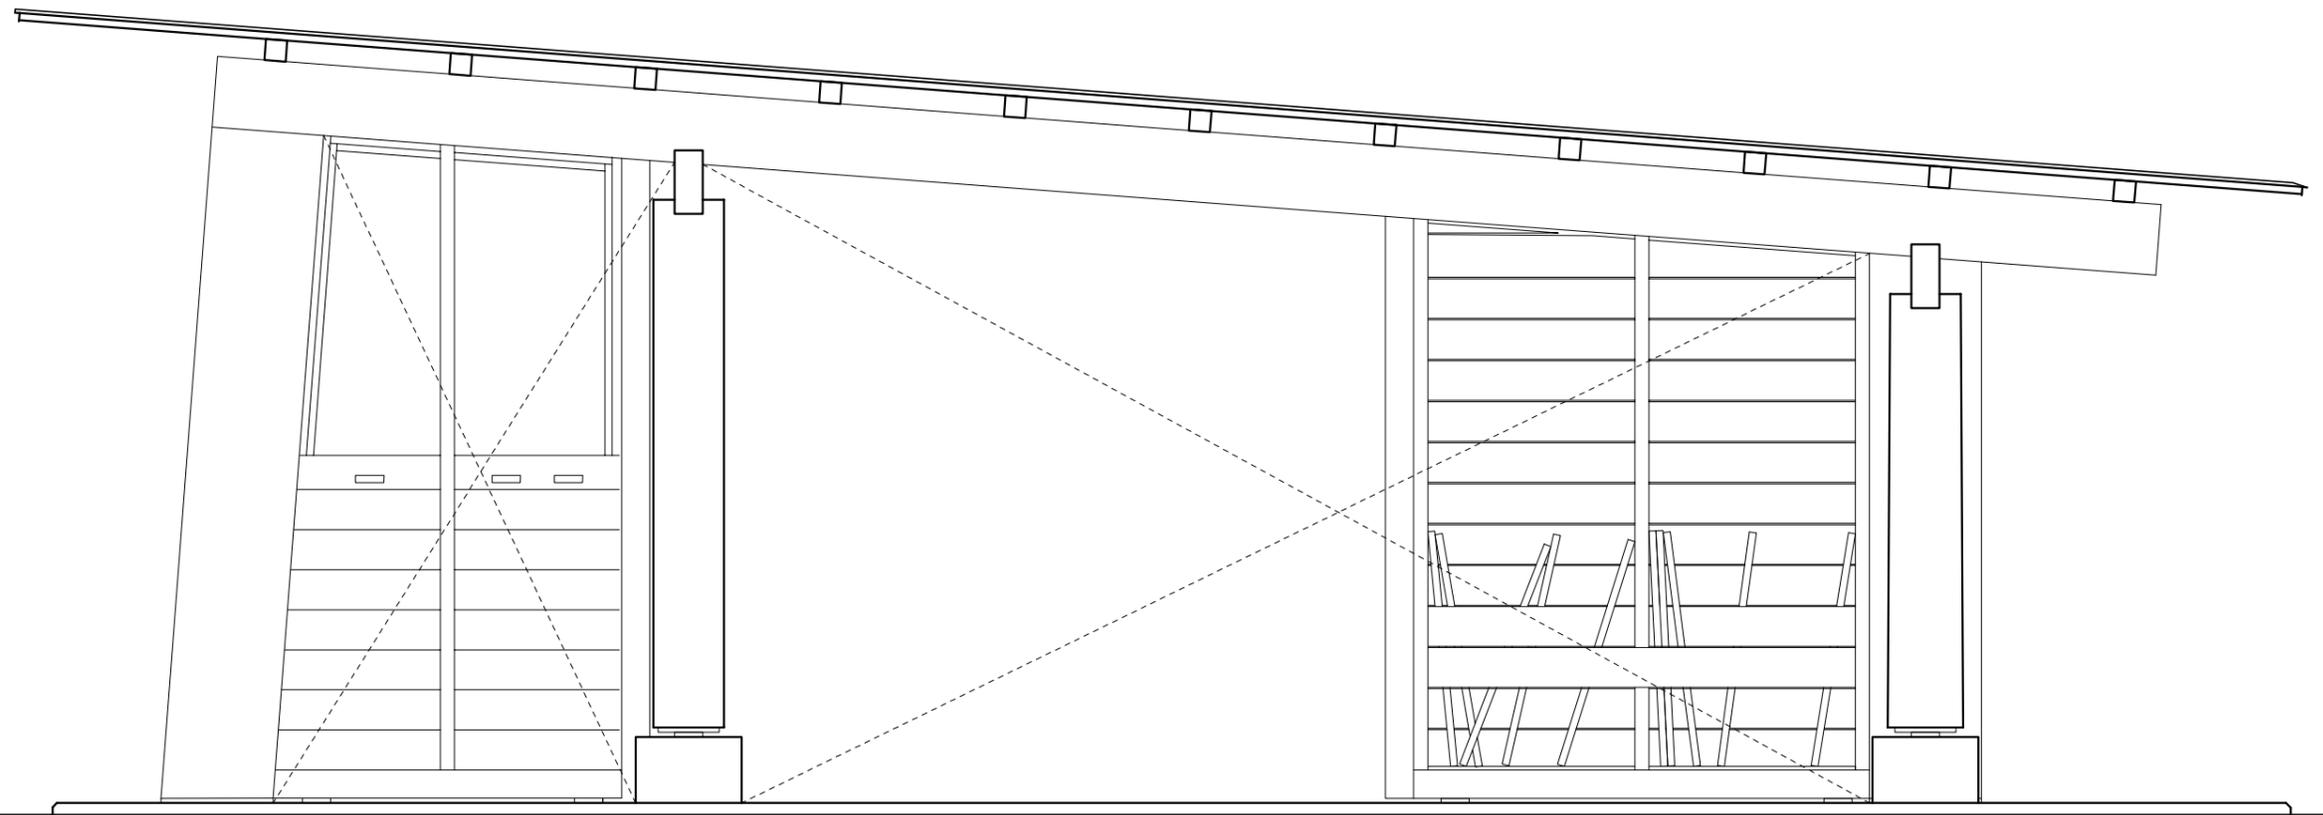

TITLE

Cobiki

NAME

北立面図

SCALE

1/30

DATE

2020/06/18

SHEET NO.

A07


施工図


DRAW: 松下昌太郎

岐阜県立森林文化アカデミー  
木造建築スタジオ

〒501-3714 岐阜県美濃市菅代88番地 TEL: 0575-35-3889 FAX: 0575-35-3890



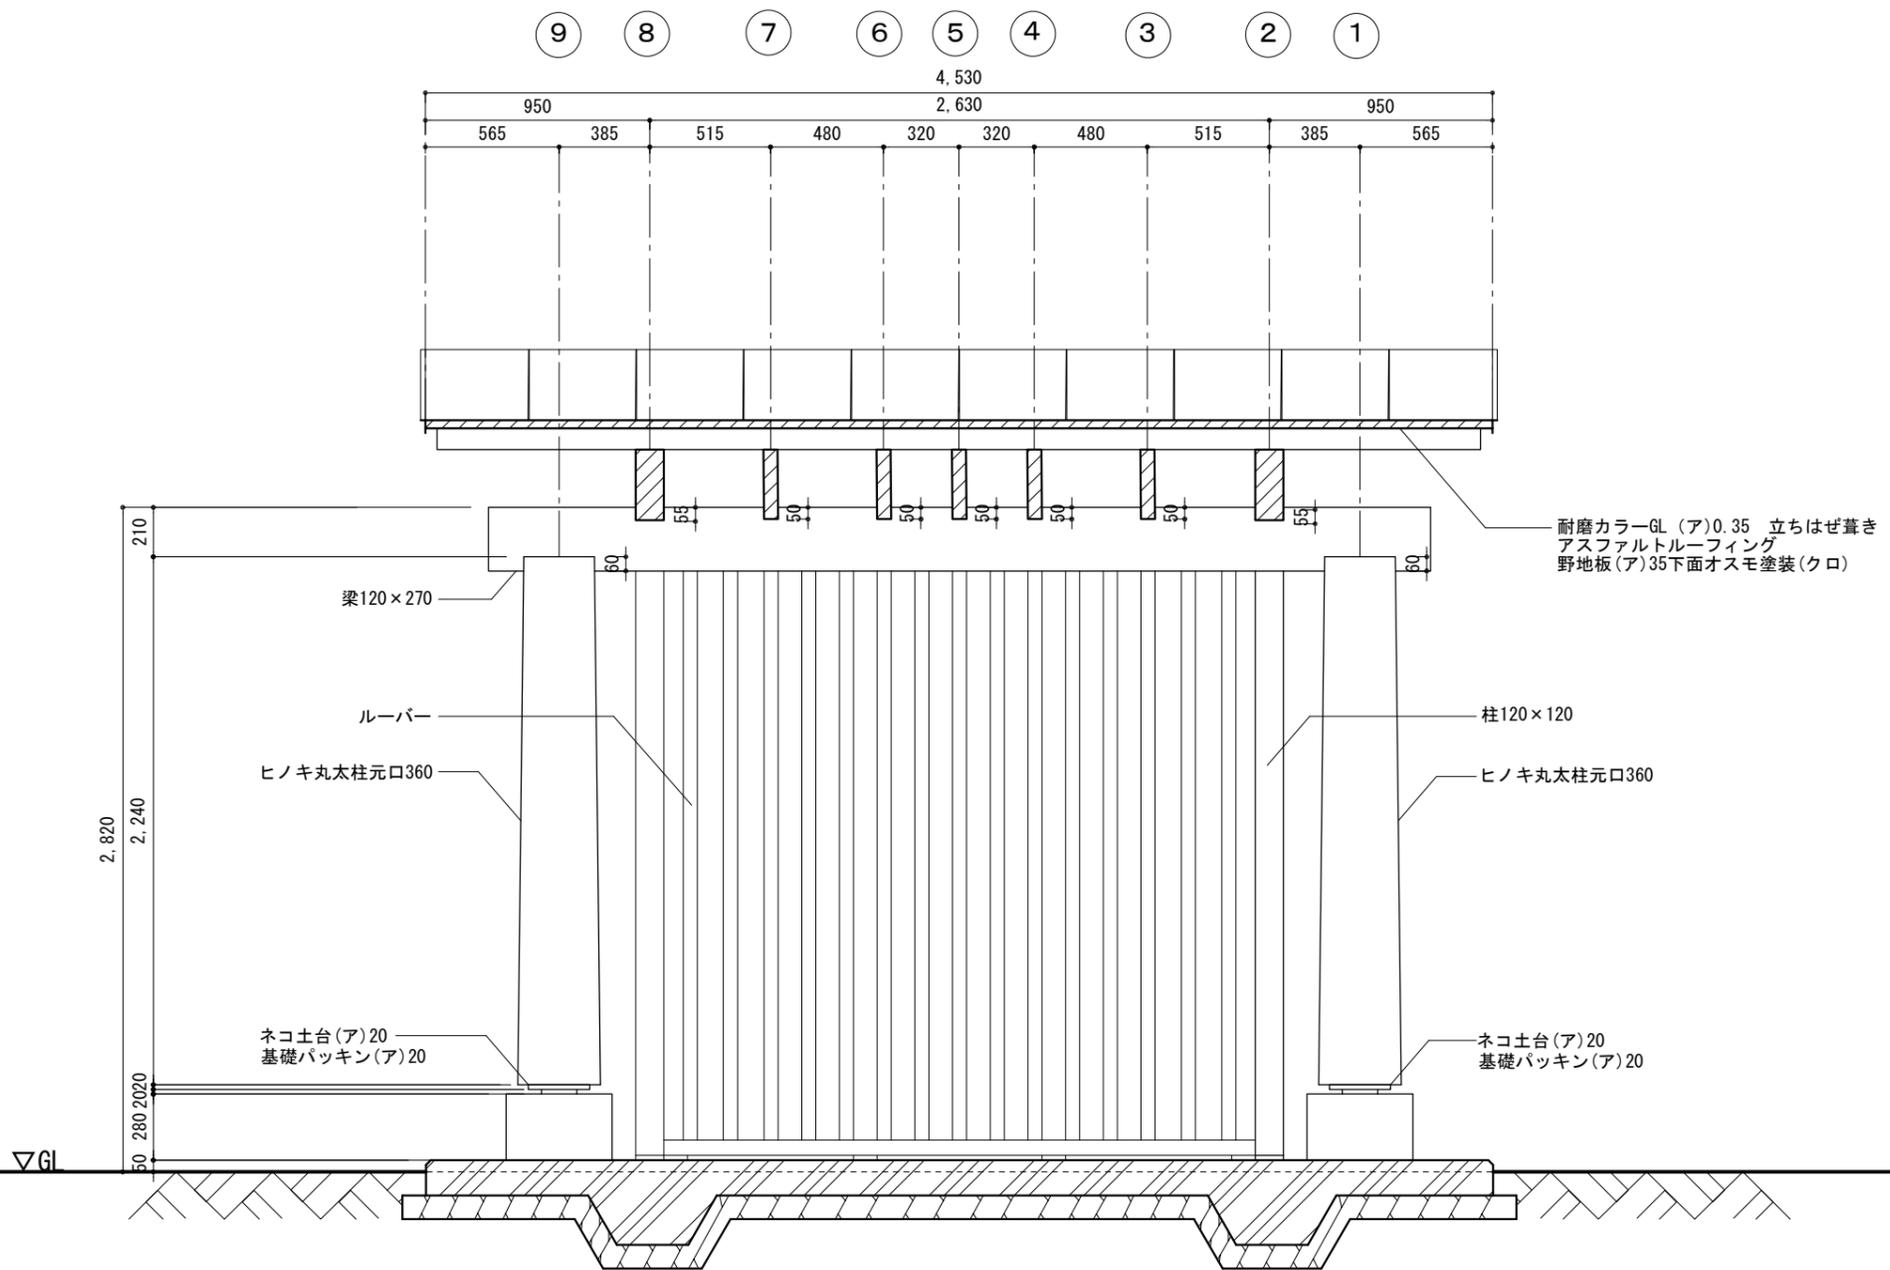

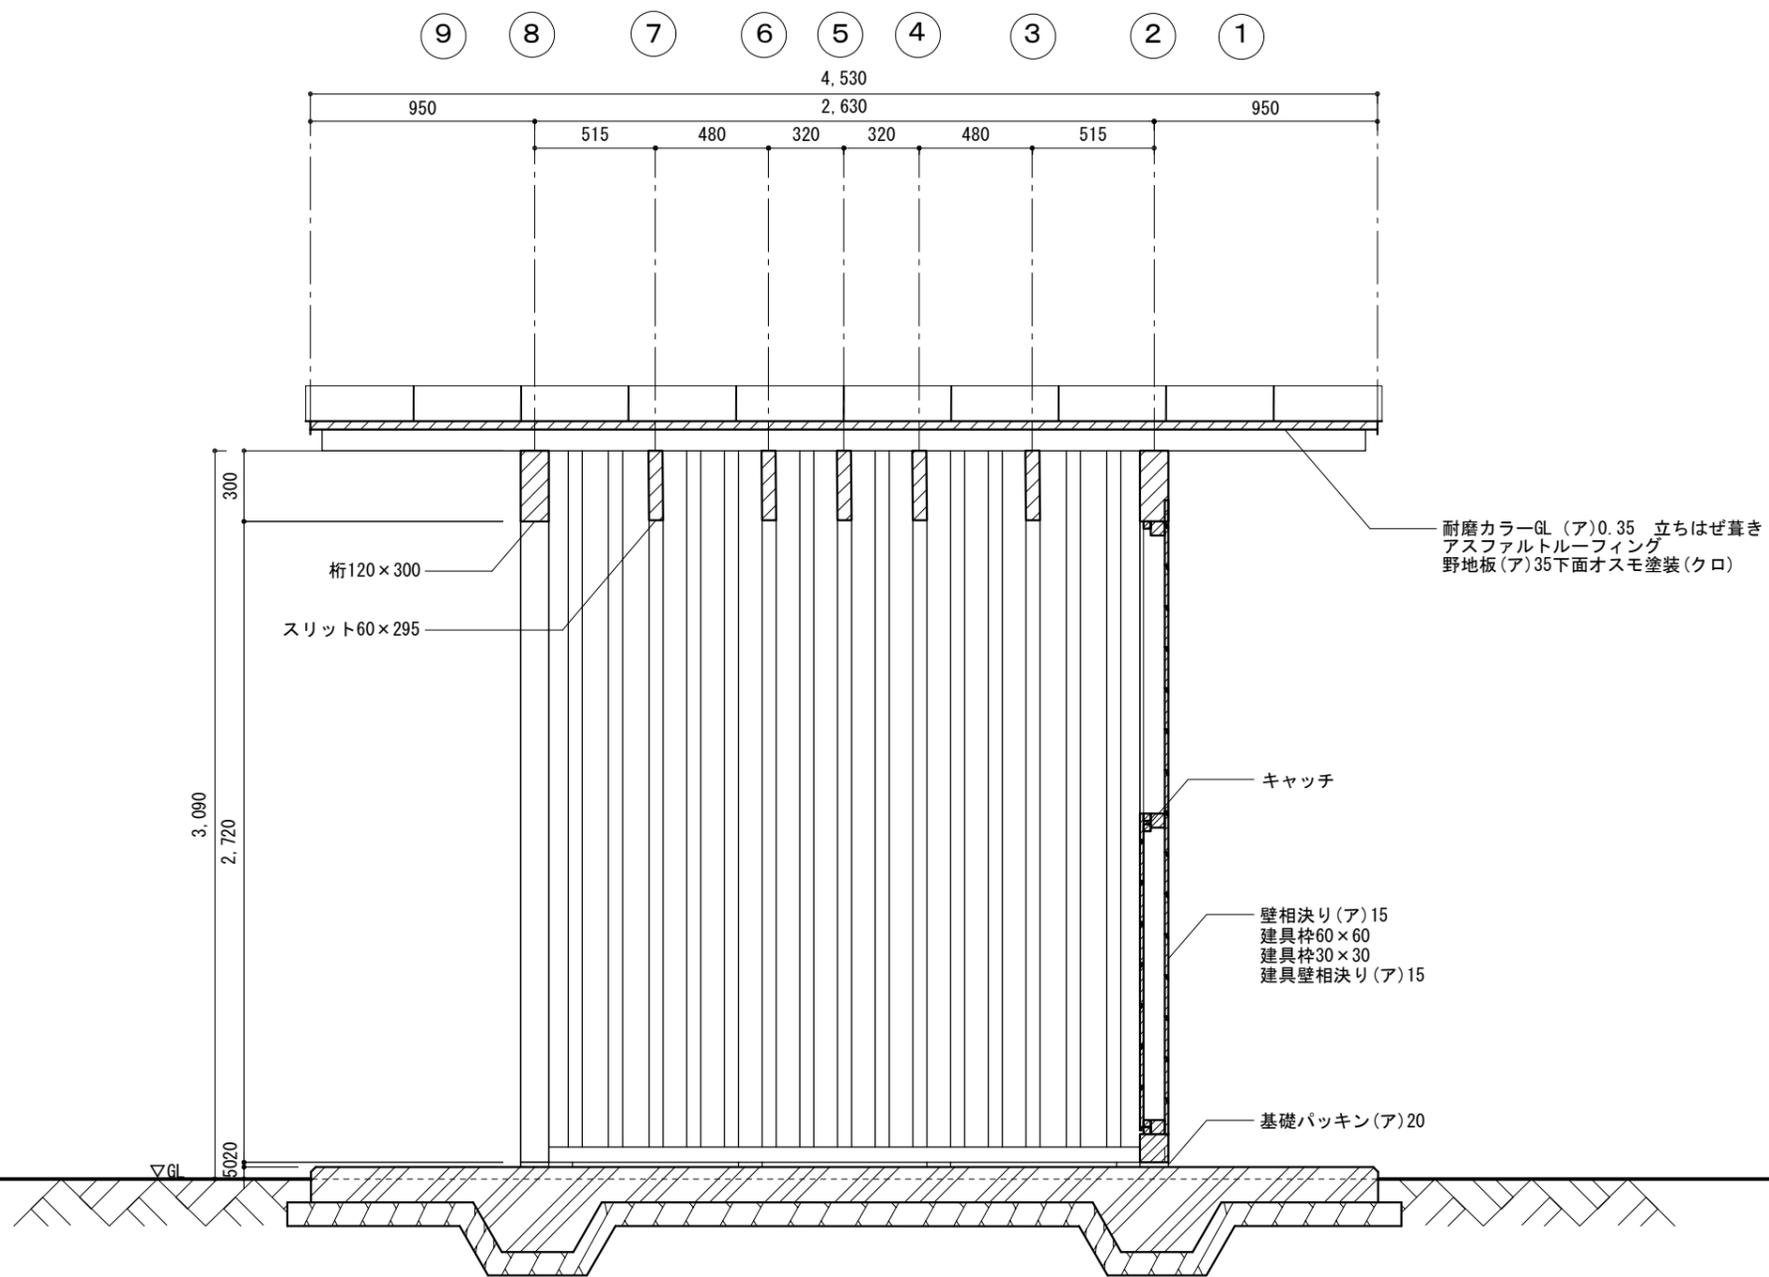

TITLE

Cobiki

NAME

矩計図2東面

SCALE

1/30

DATE

2020/06/18

SHEET NO.

A09


竣工図


DRAW: 松下昌太郎


岐阜県立森林文化アカデミー  
木造建築スタジオ


〒501-3714 岐阜県美濃市曾代88番地 TEL:0575-35-3889 FAX:0575-35-3890







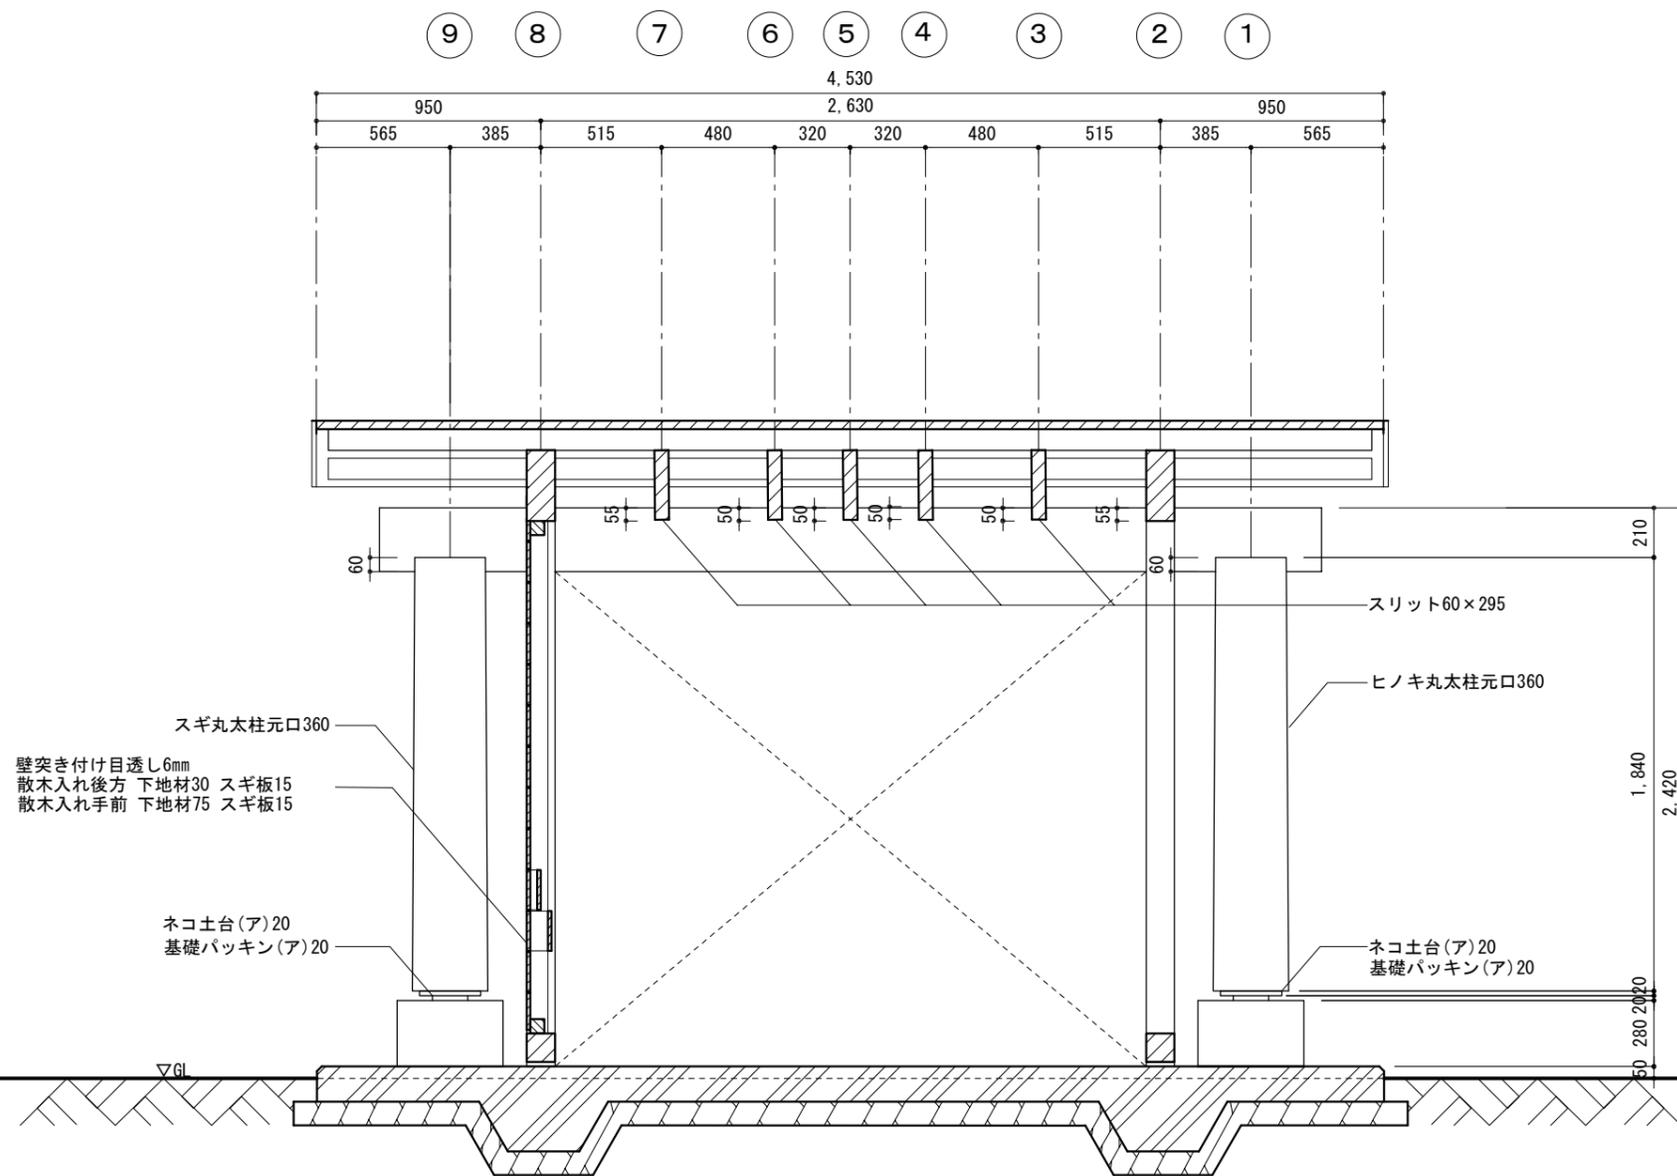

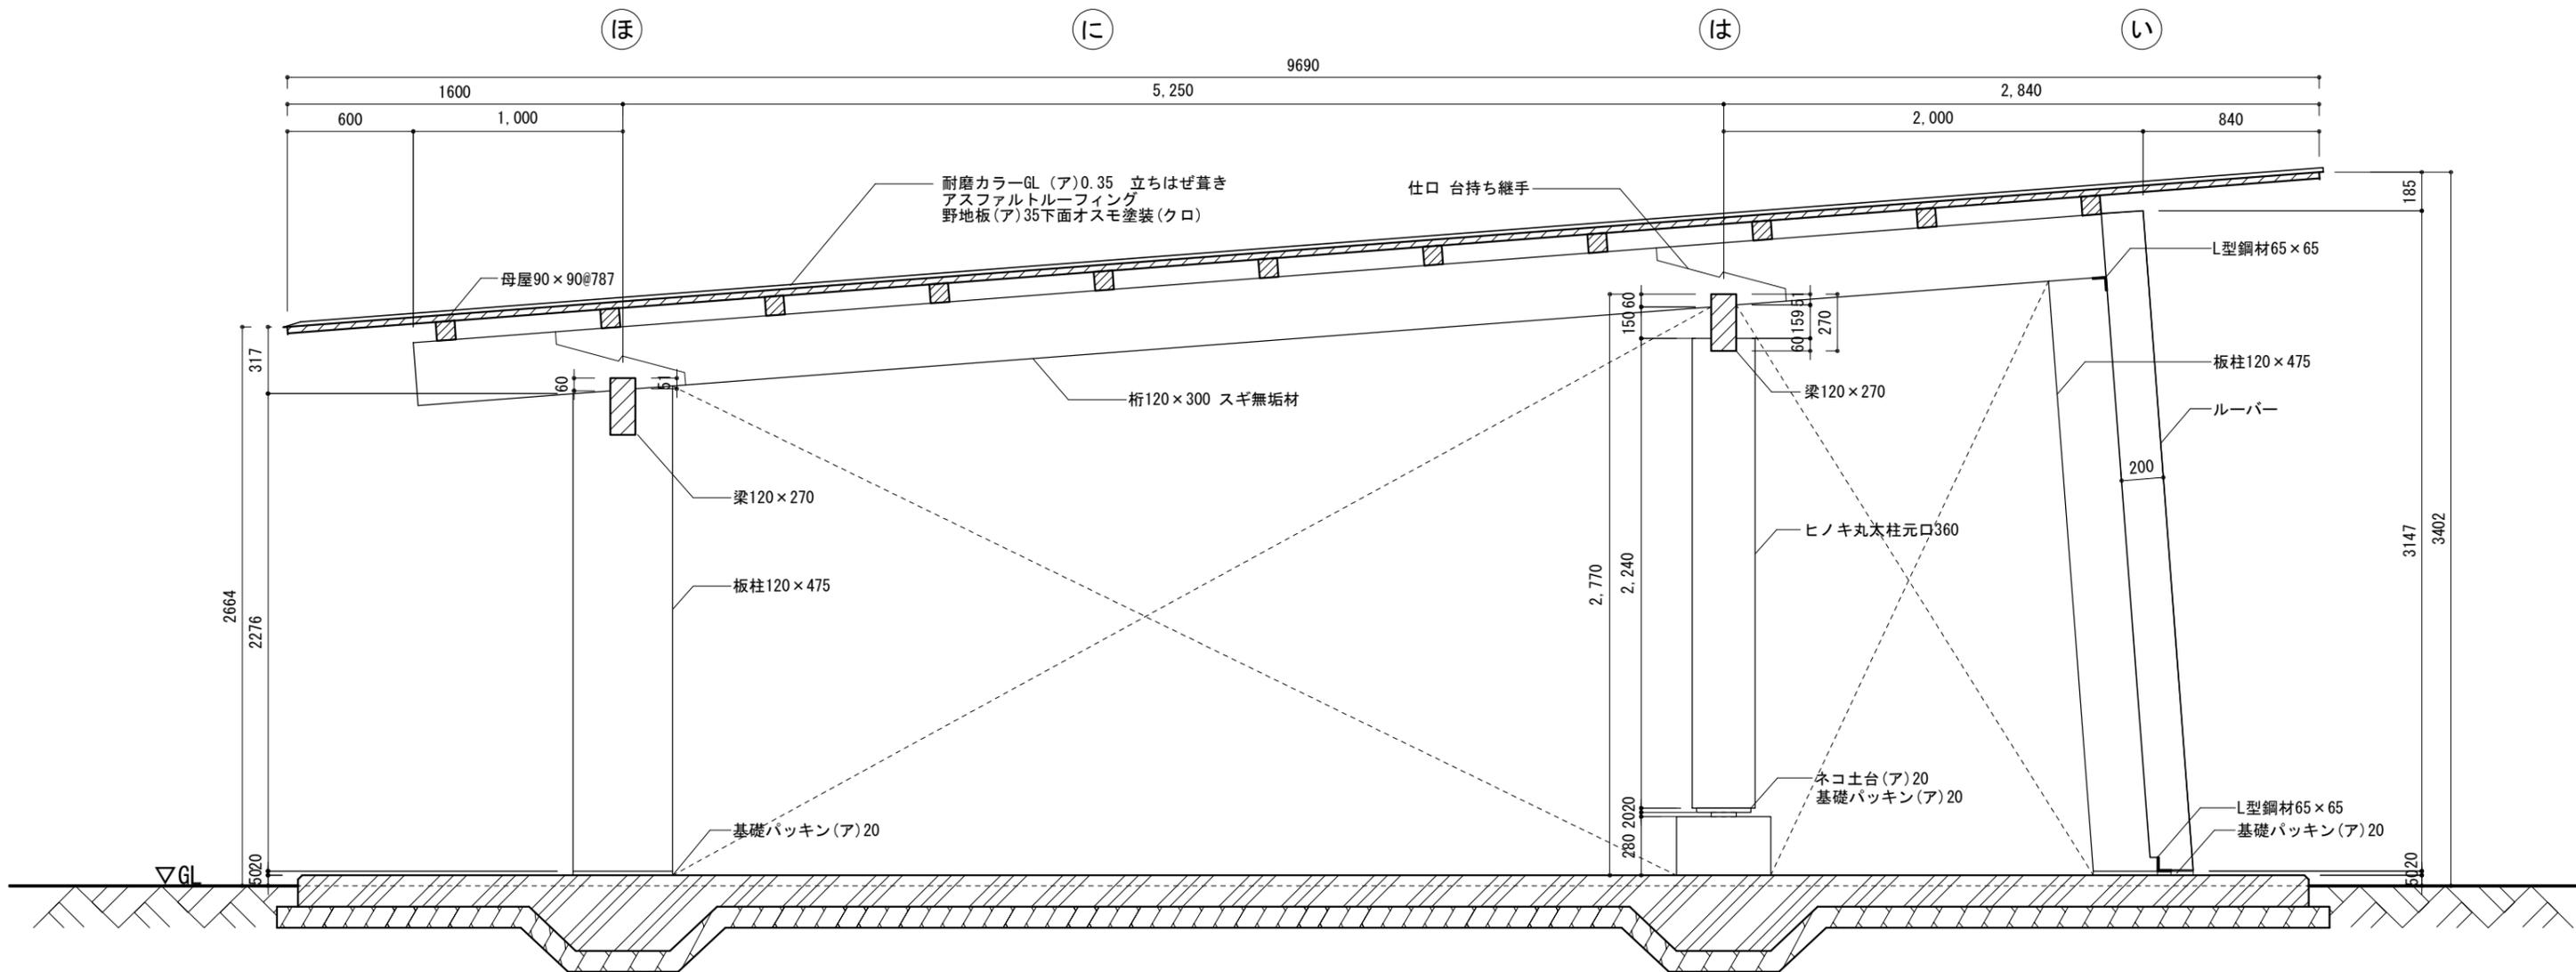

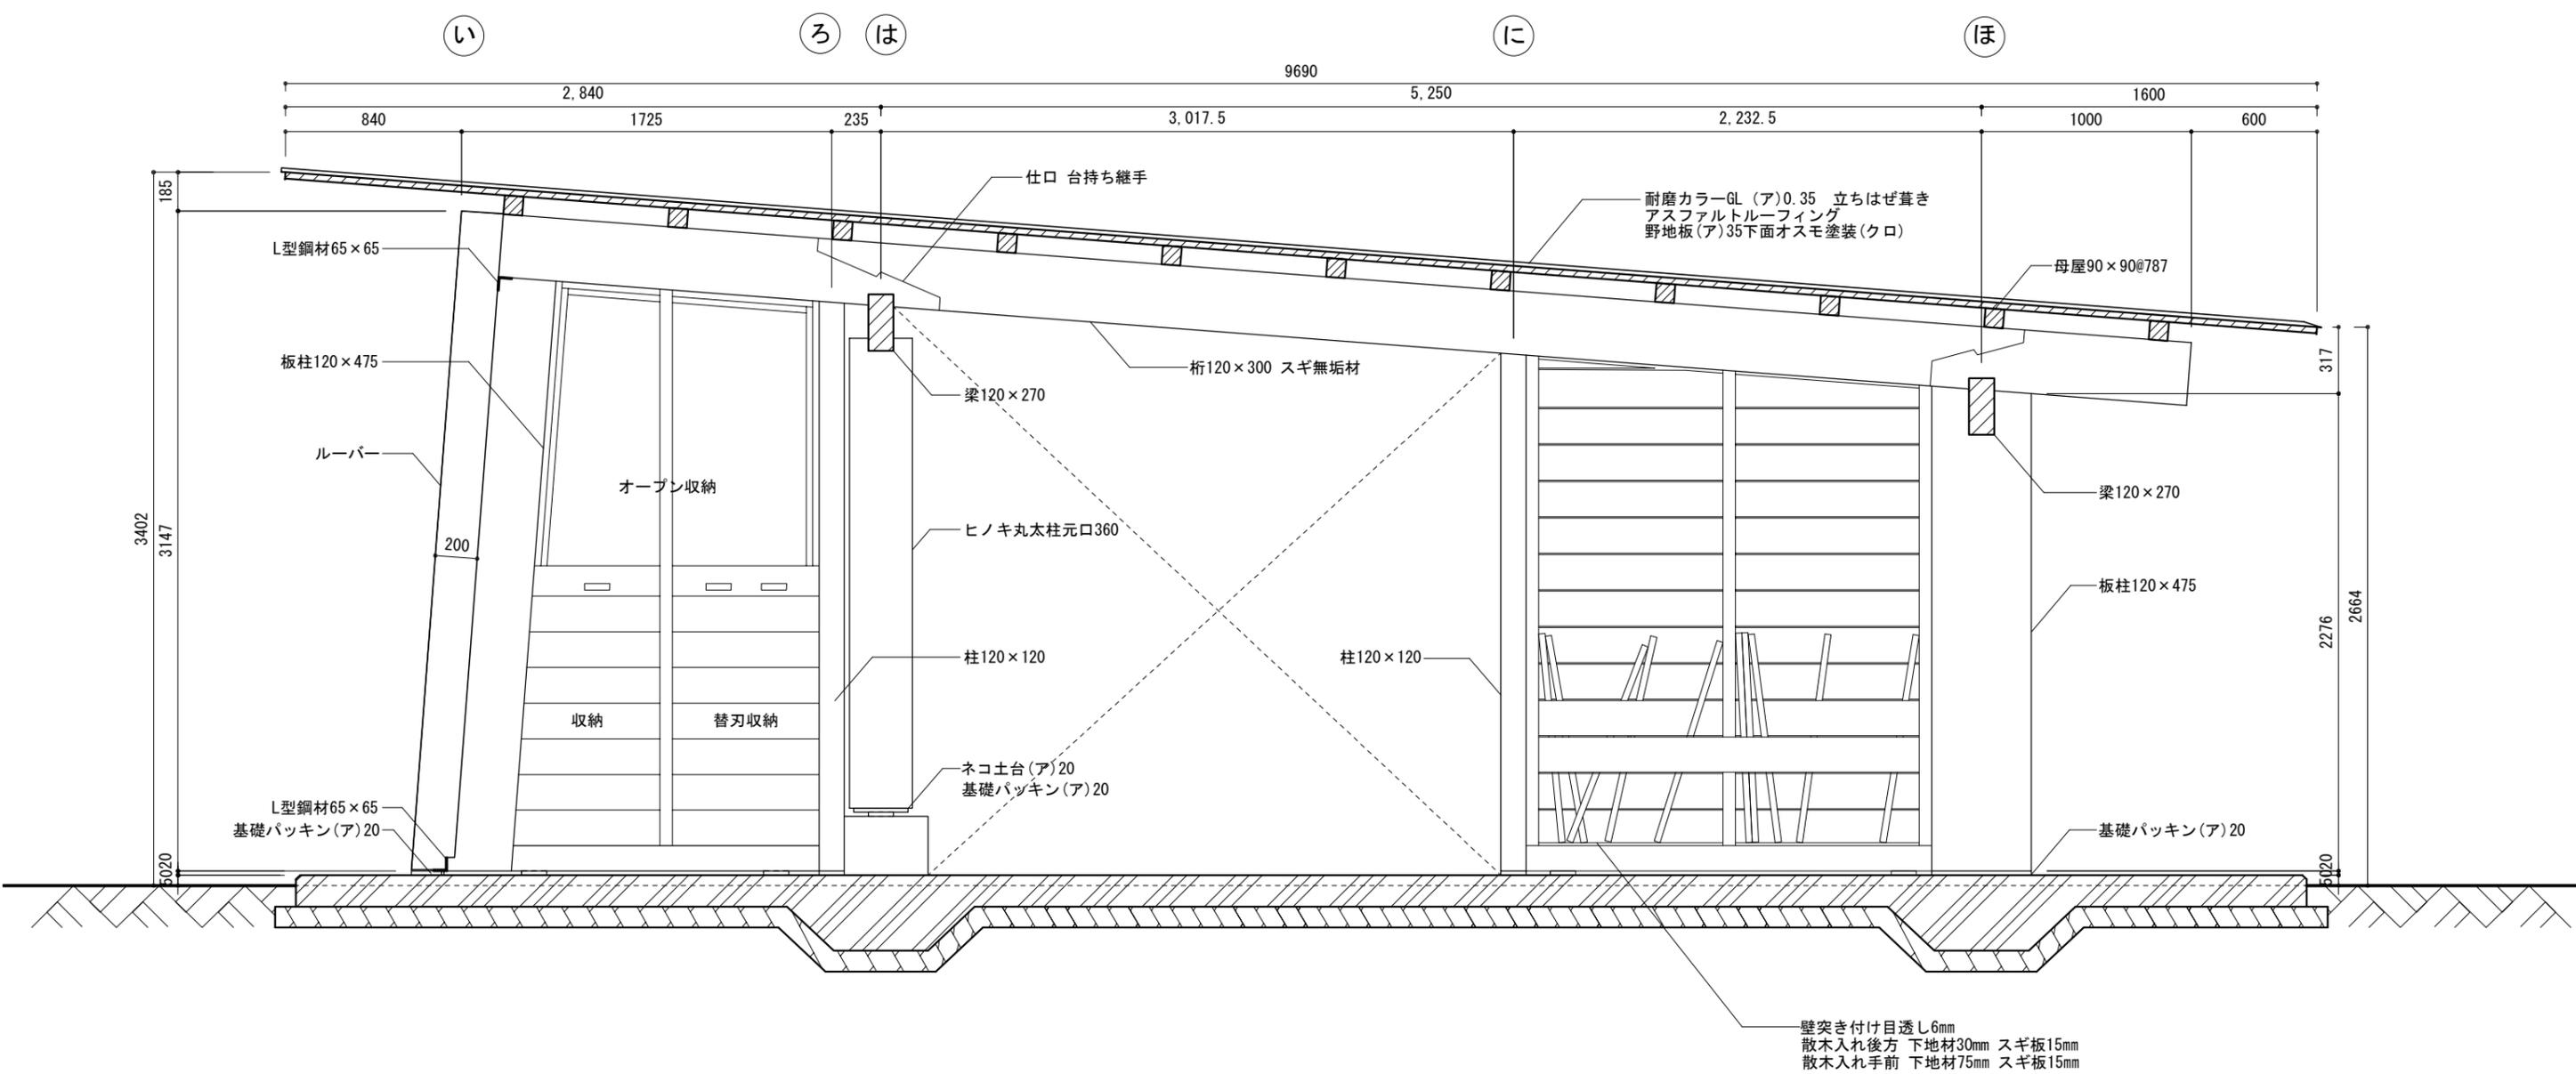

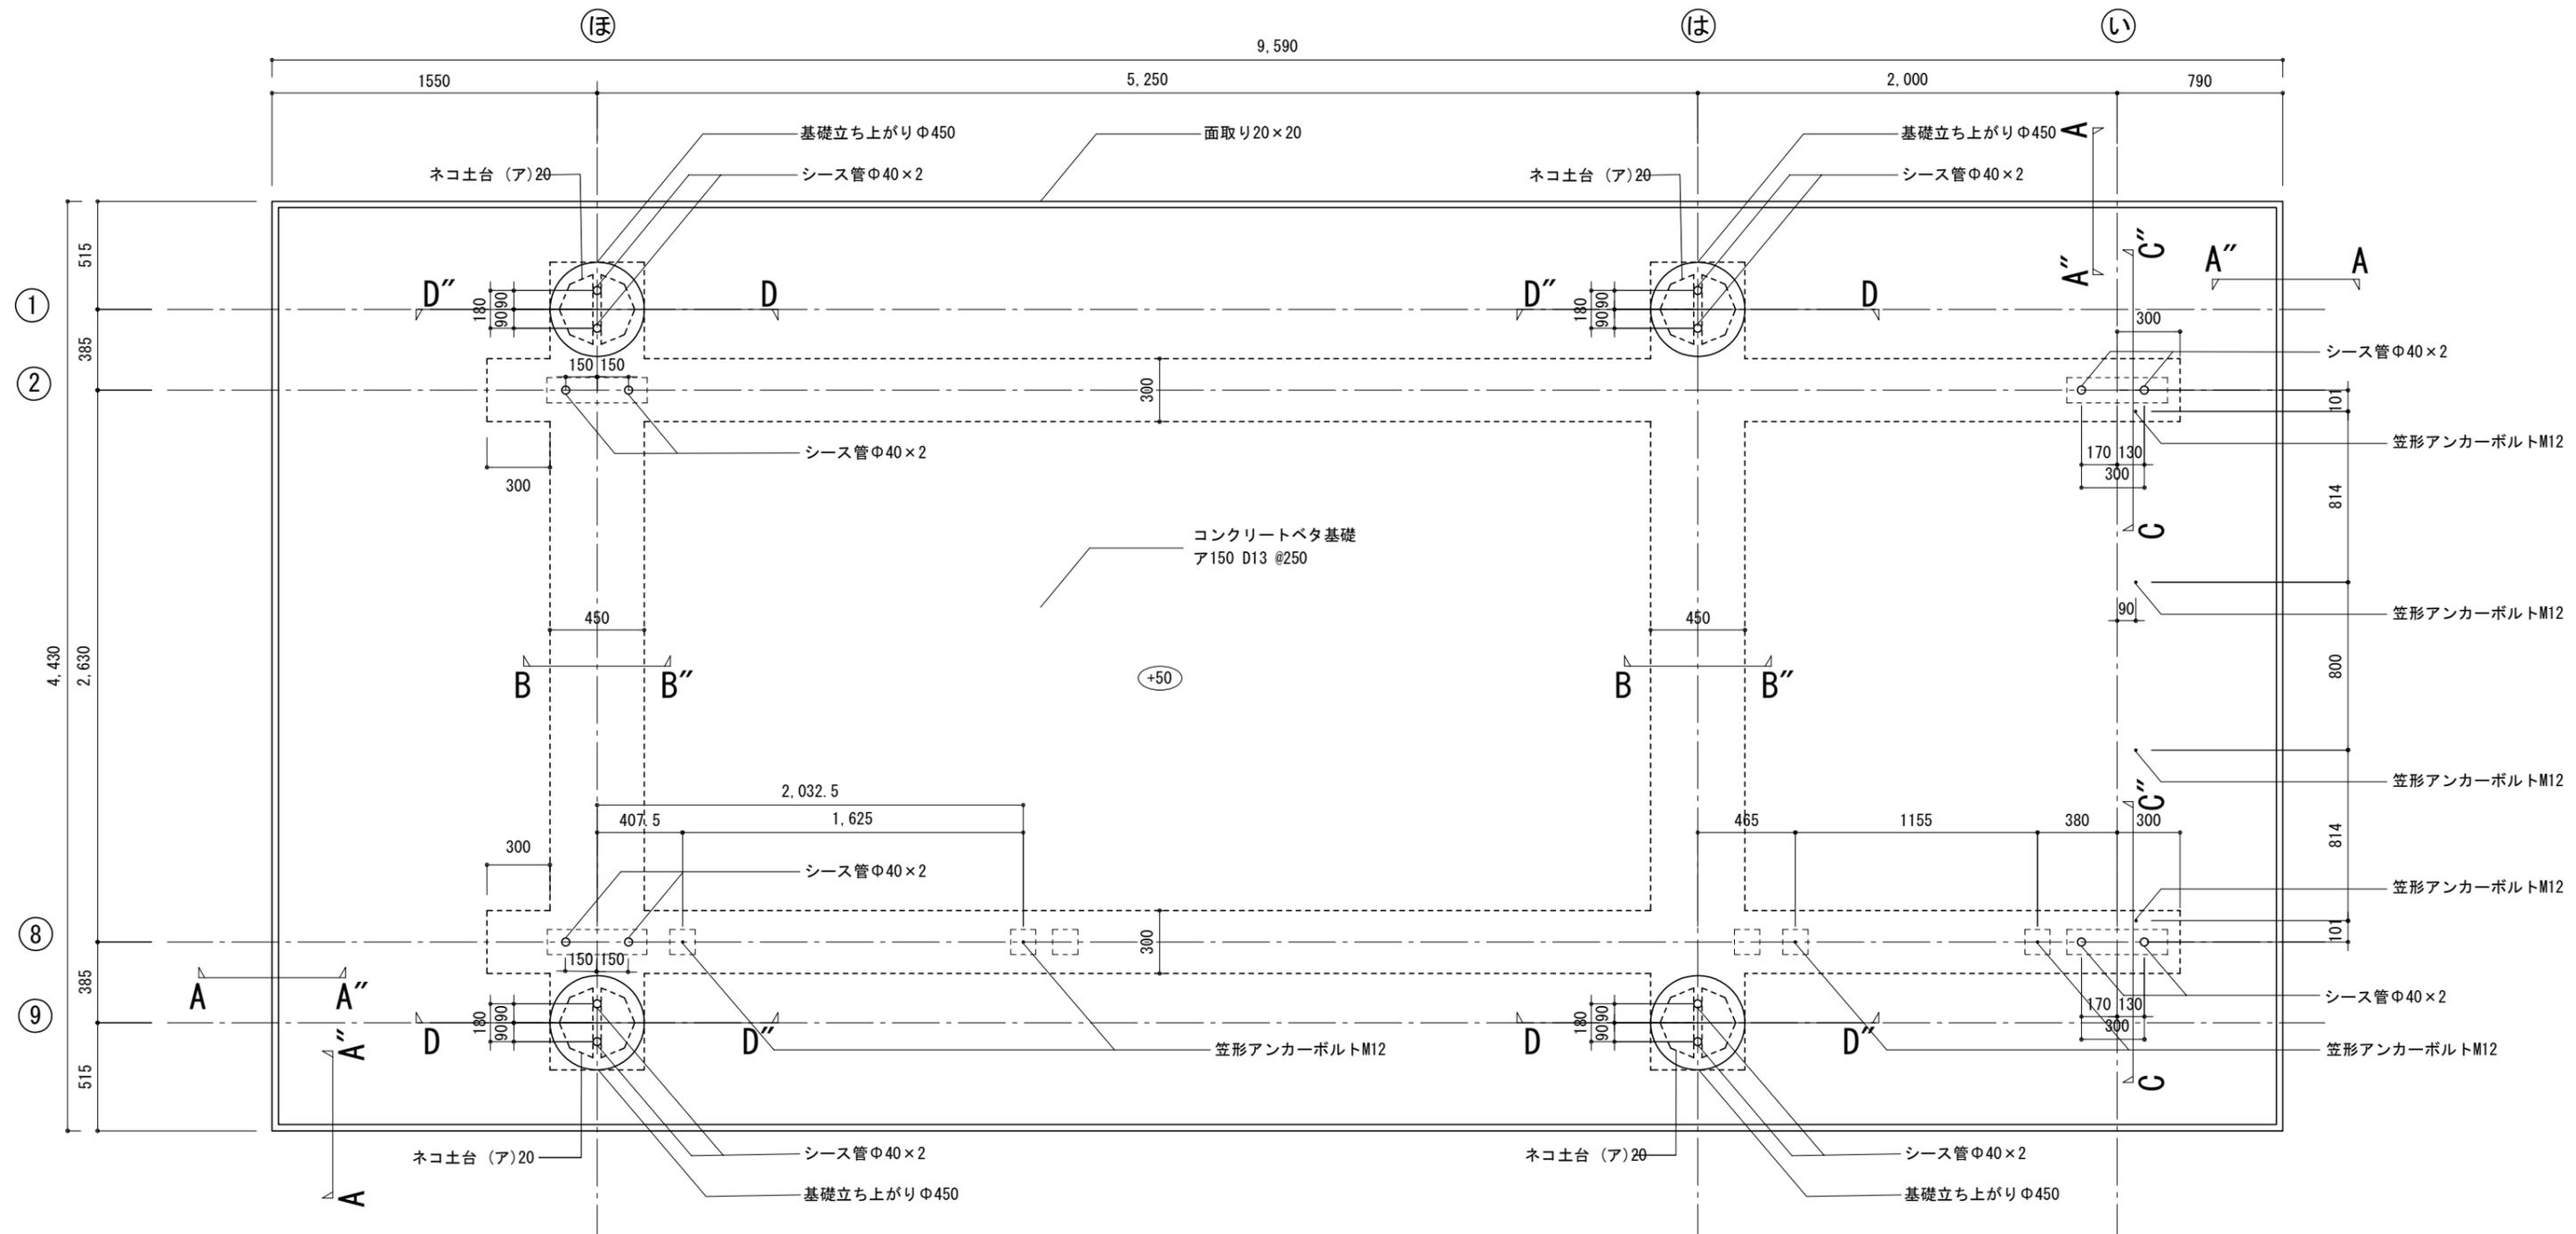

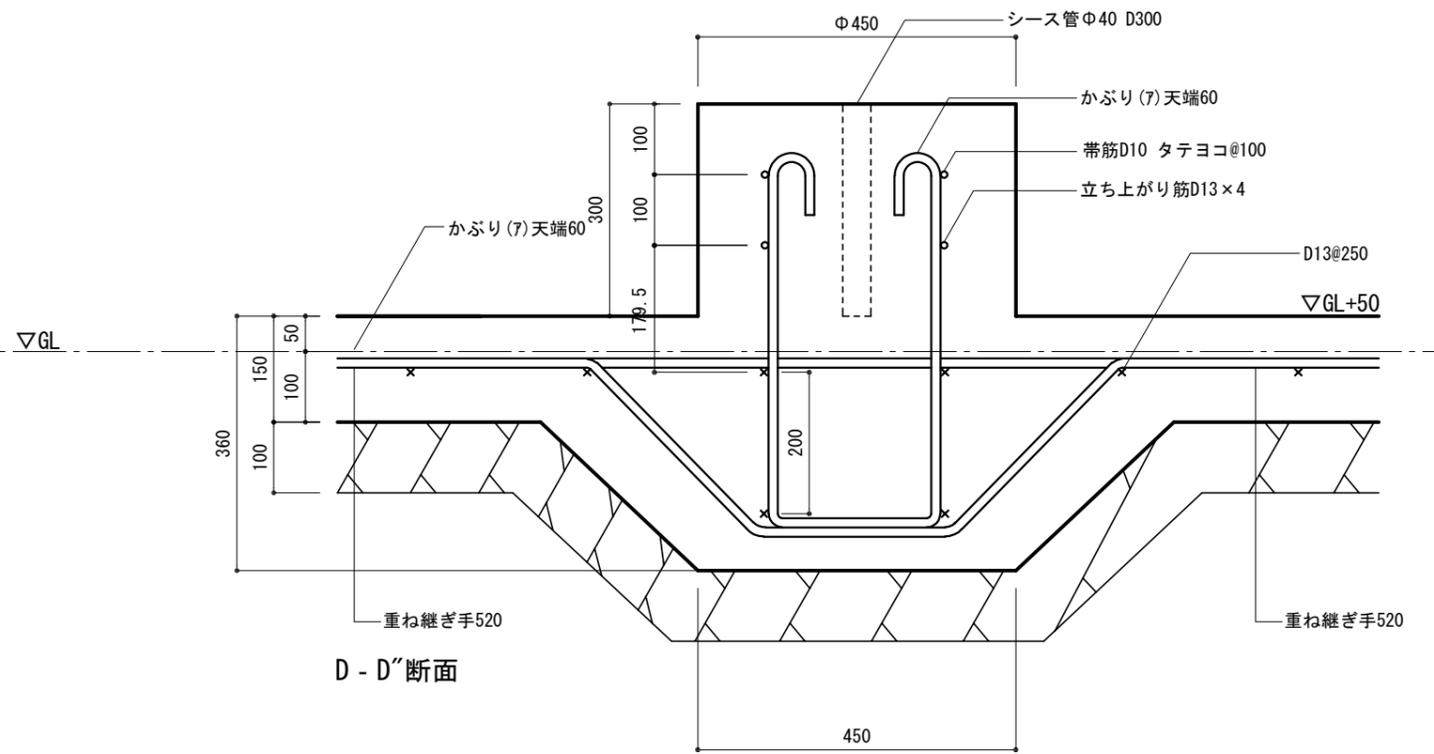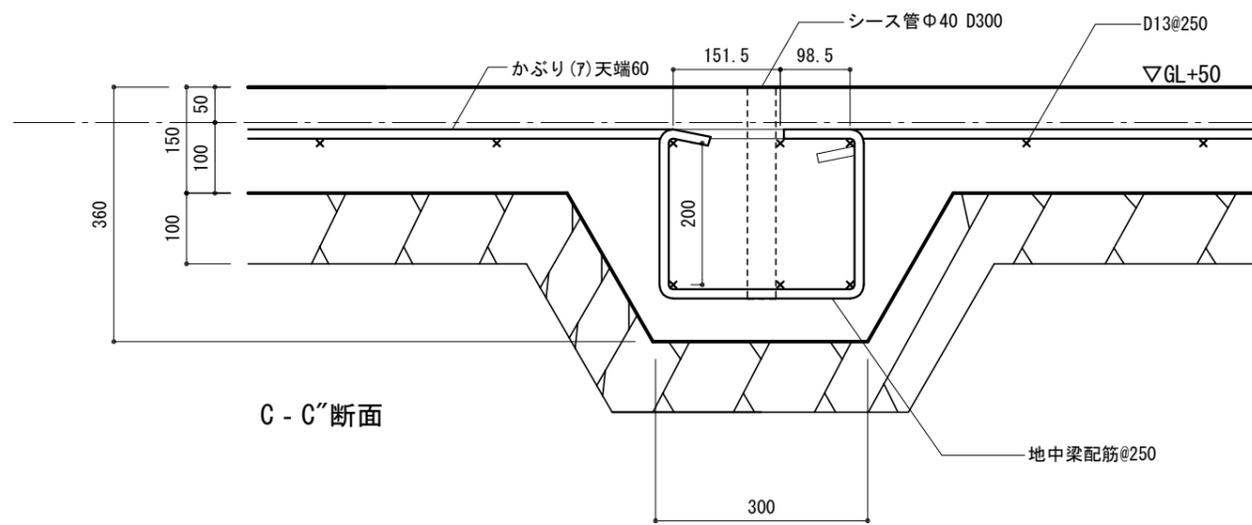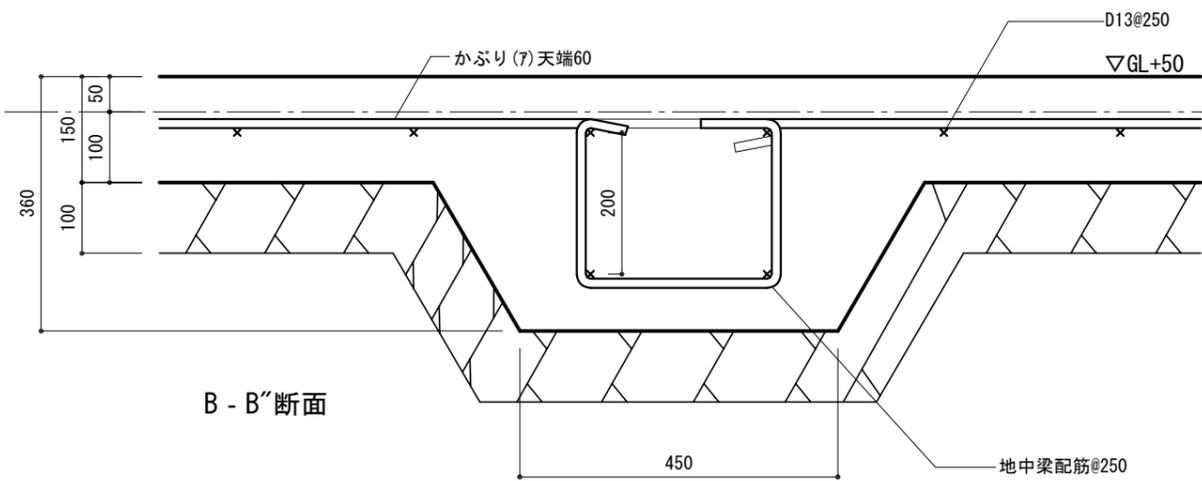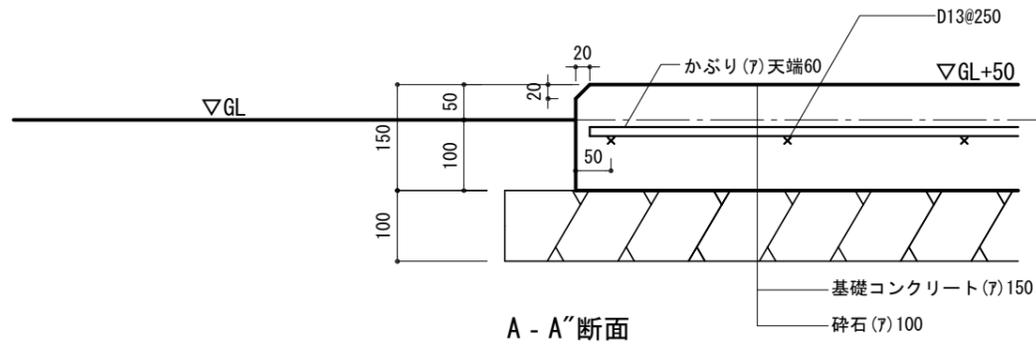


TITLE	NAME	SCALE	DATE	SHEET NO.
Cobiki	基礎断面詳細図	1/30	2020/06/18	S02


竣工図

DRAW: 松下昌太郎

岐阜県立森林文化アカデミー  
 木造建築スタジオ  
〒501-3714 岐阜県美濃市曾代88番地 TEL:0575-35-3889 FAX:0575-35-3890



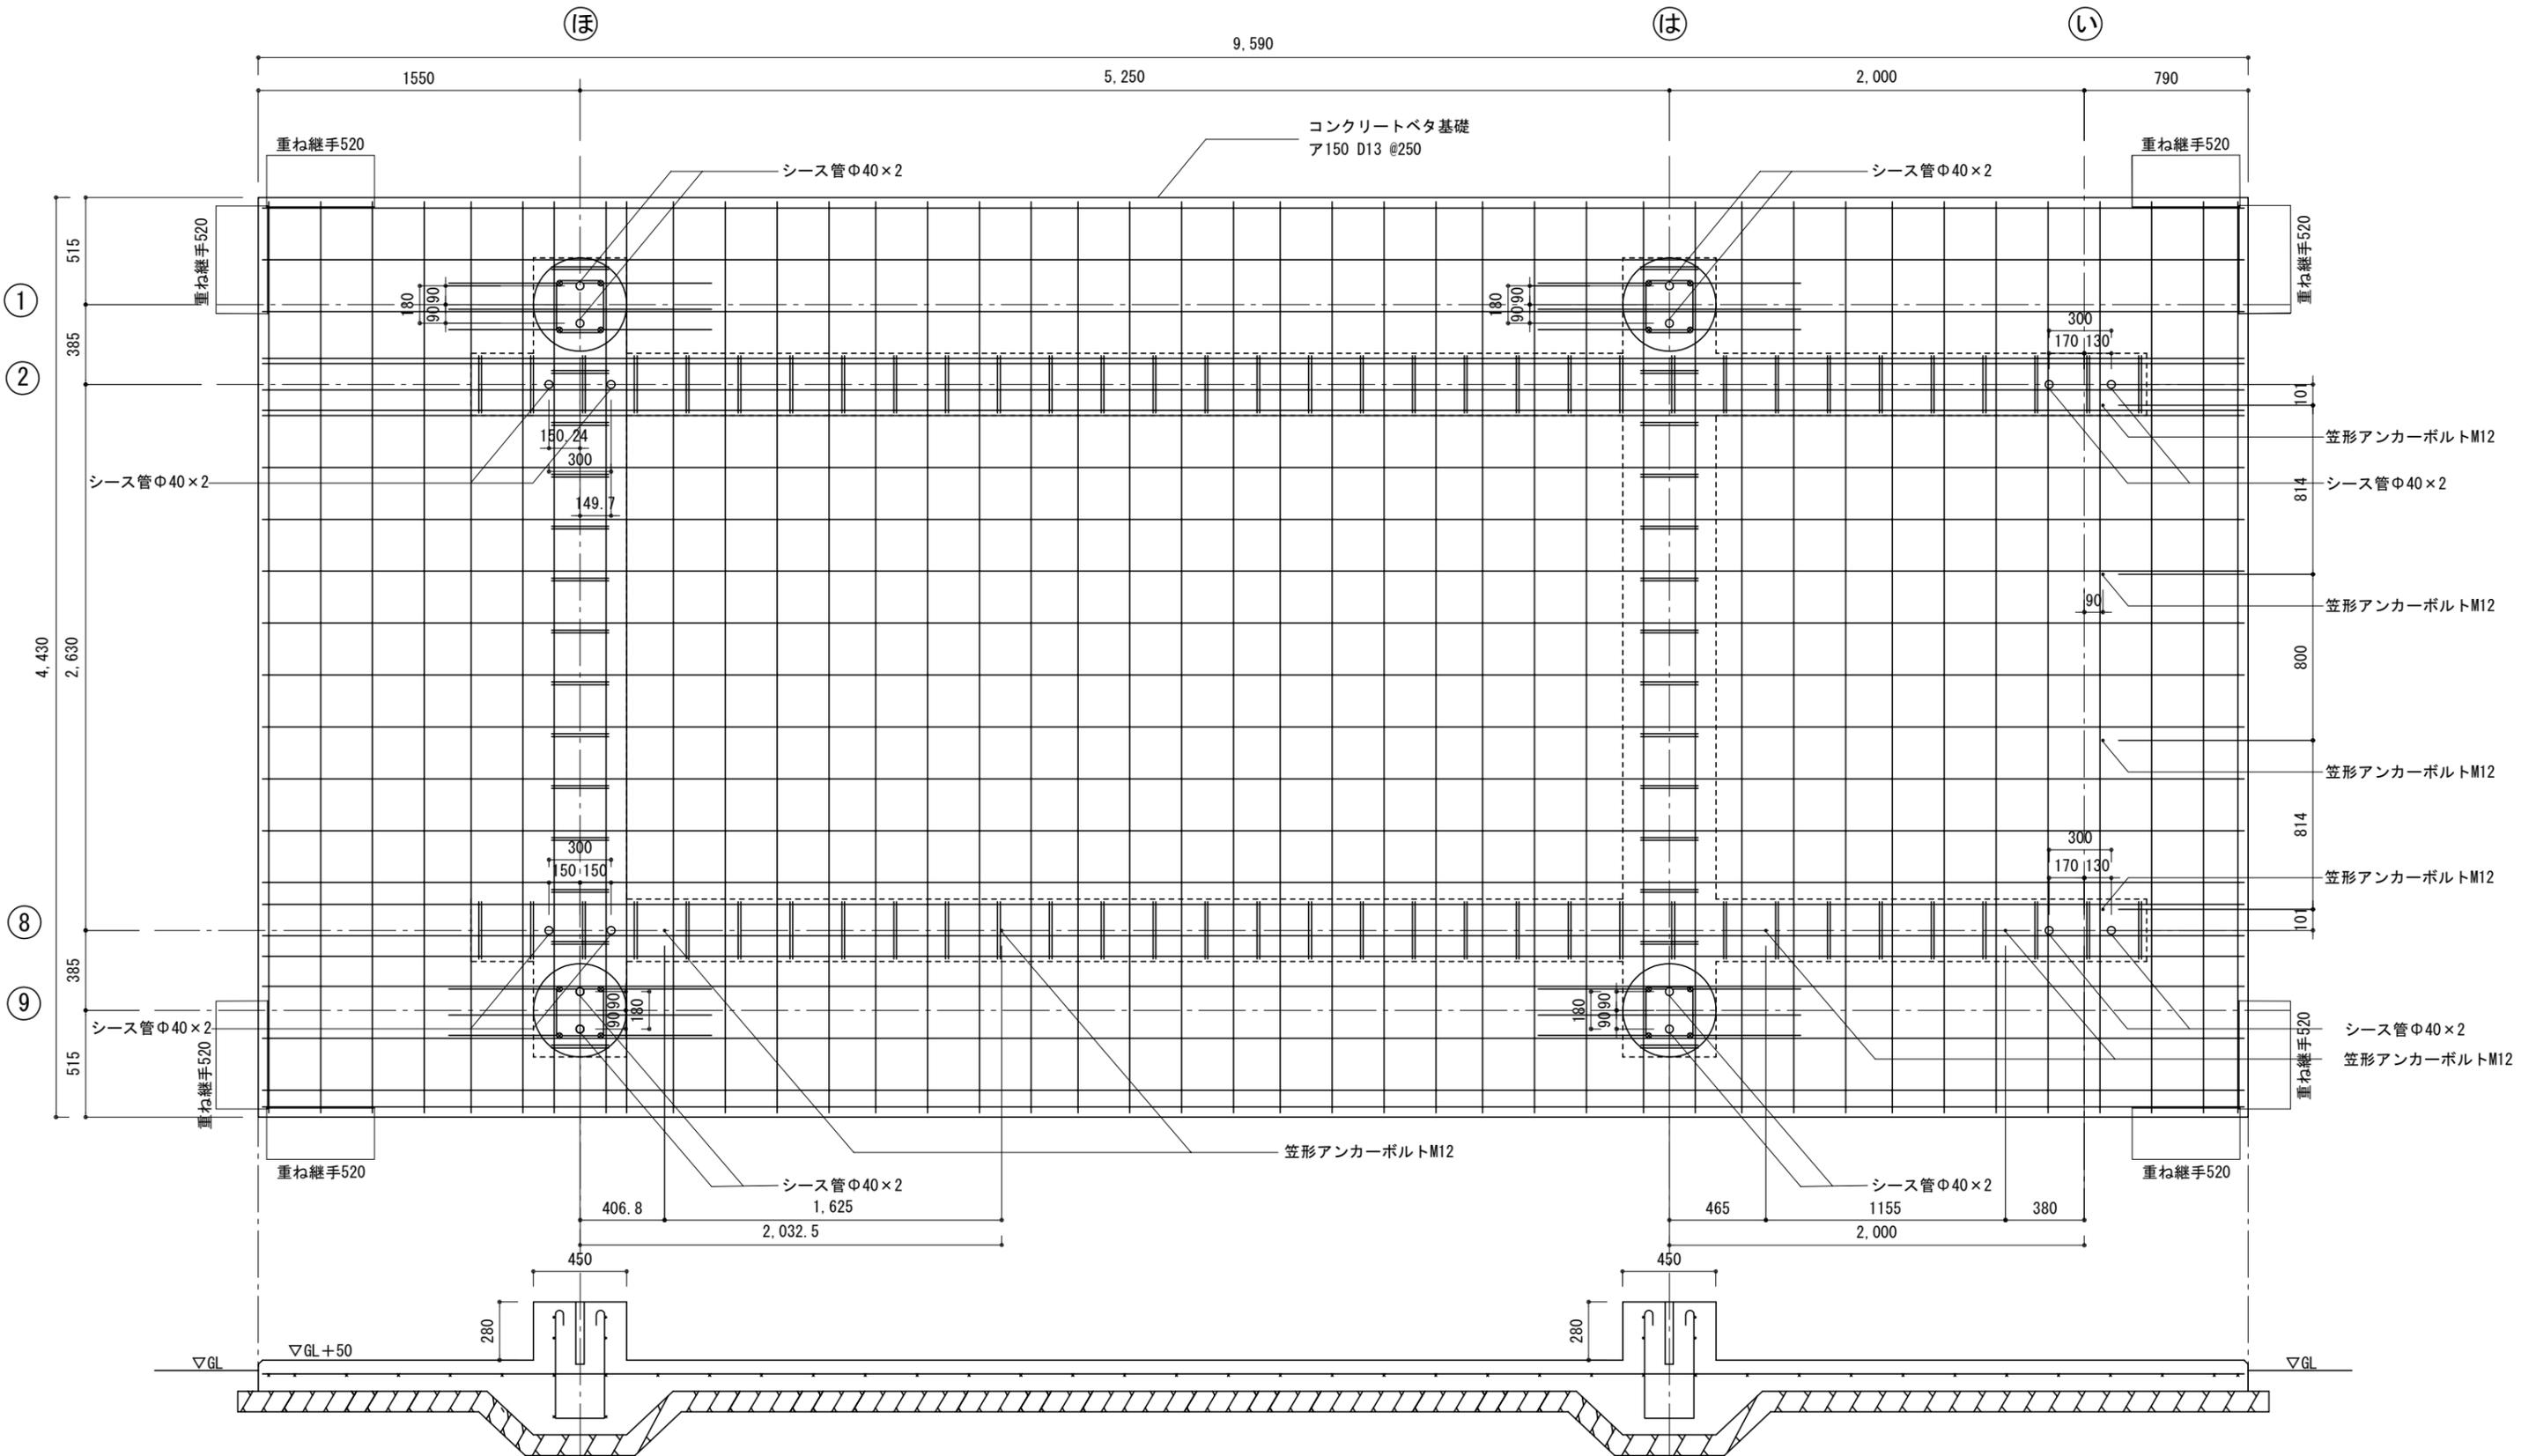


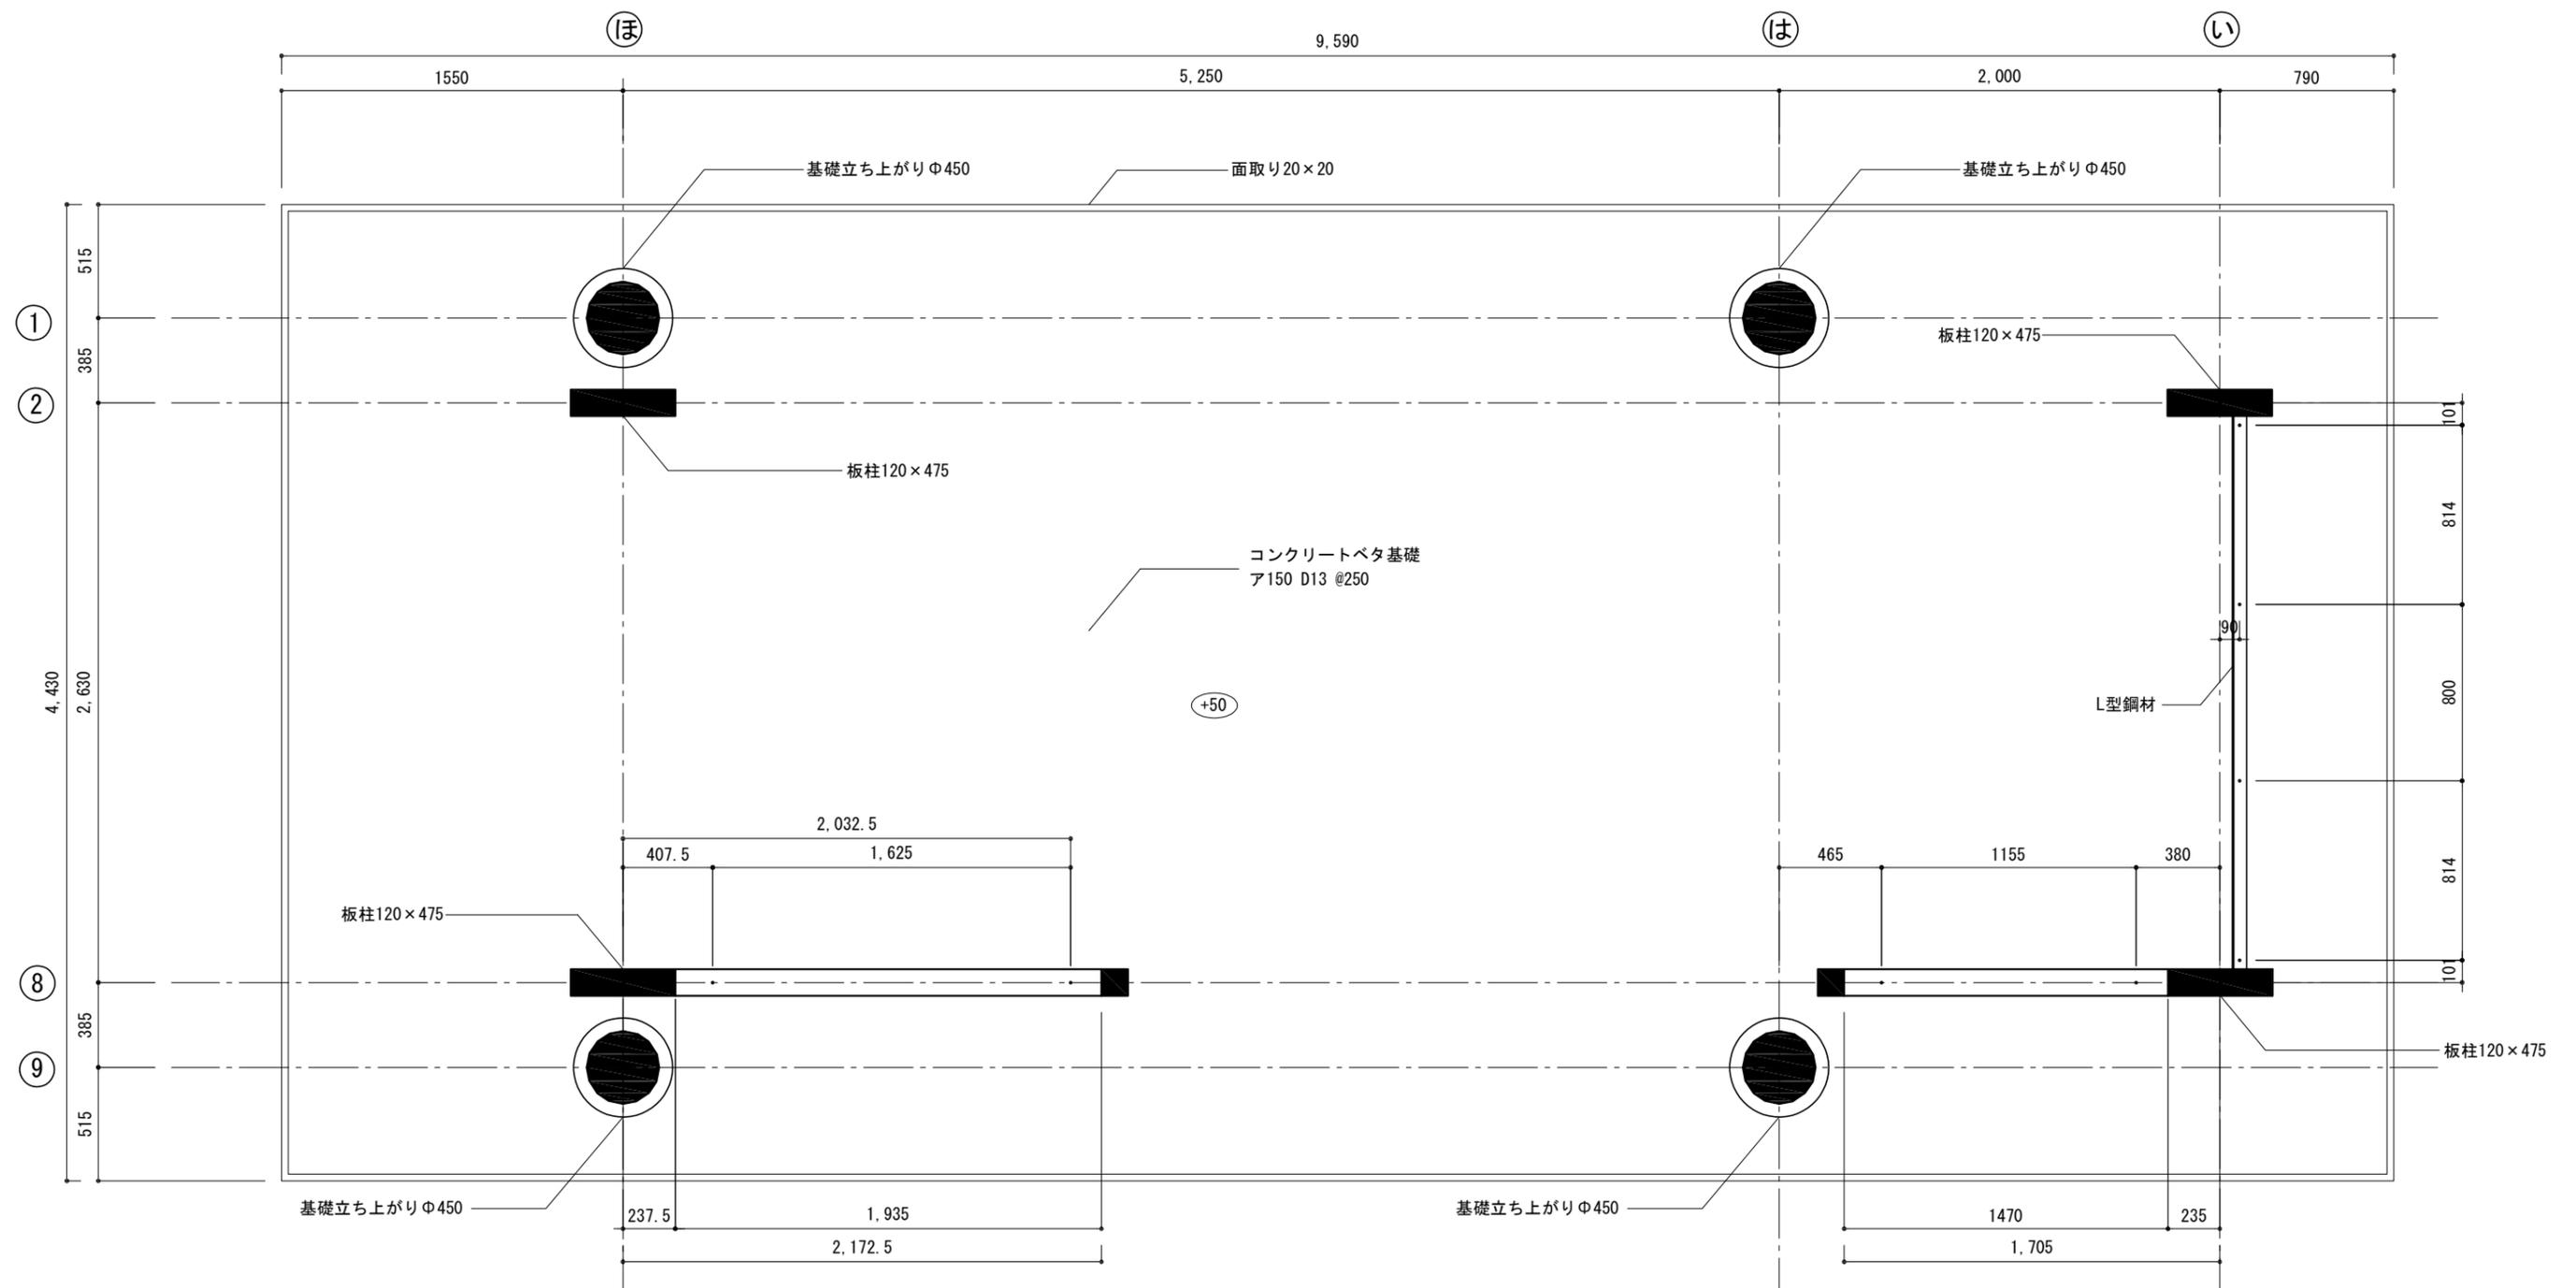

凡例



記号	■	●	□	・
名称	柱	丸太柱	土台	笠形 アンカーボルト
寸法	特記無きは 120×120	末口φ335	120×120	M12



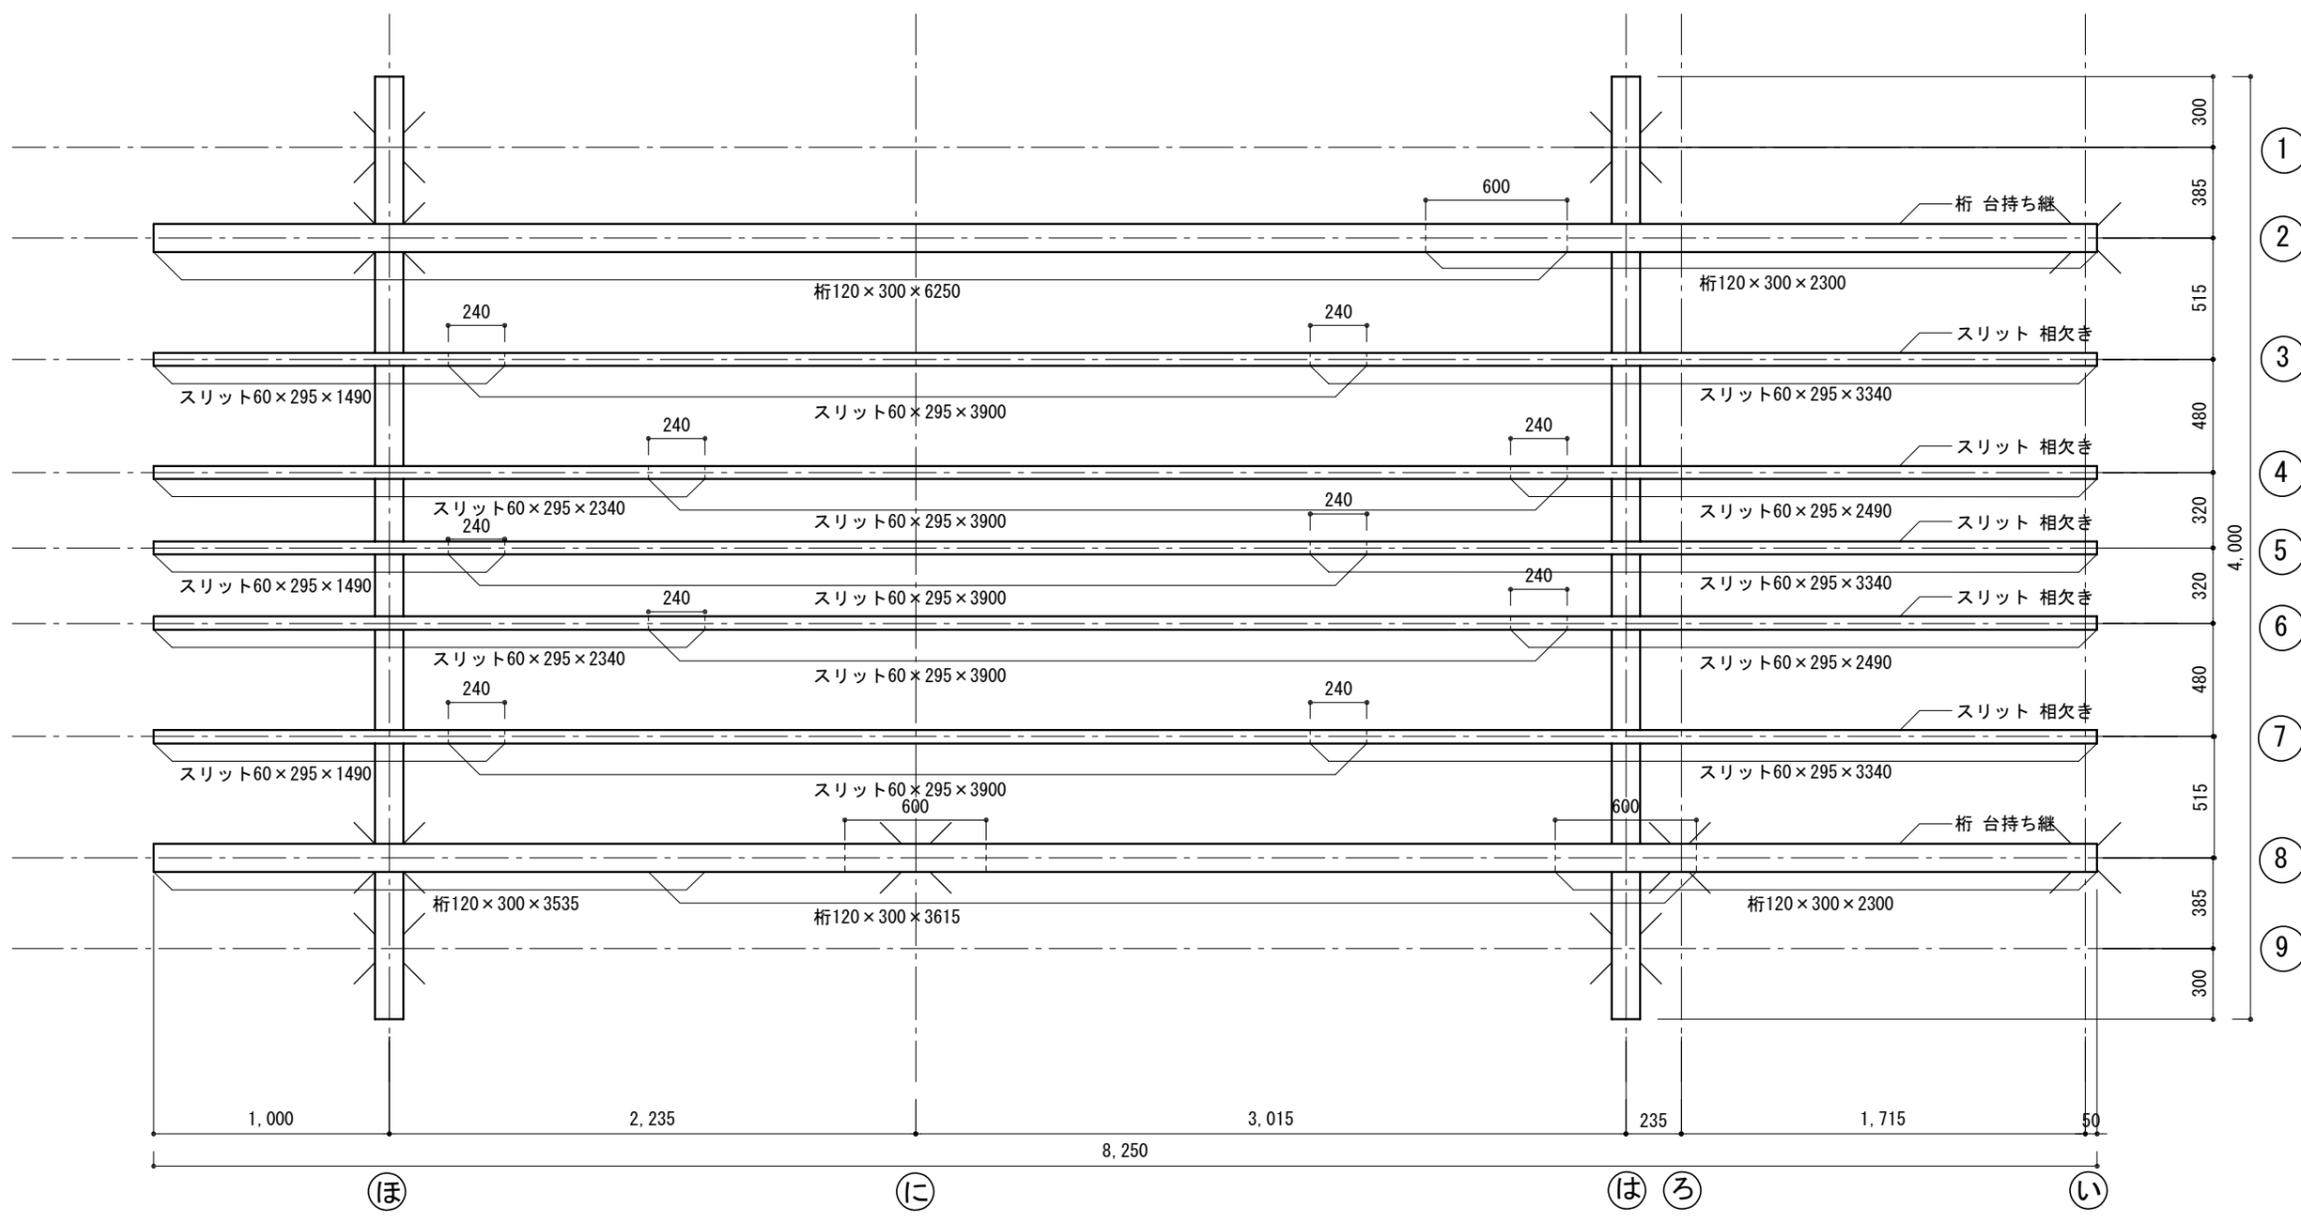

凡例

記号	×
名称	下階柱
寸法	—

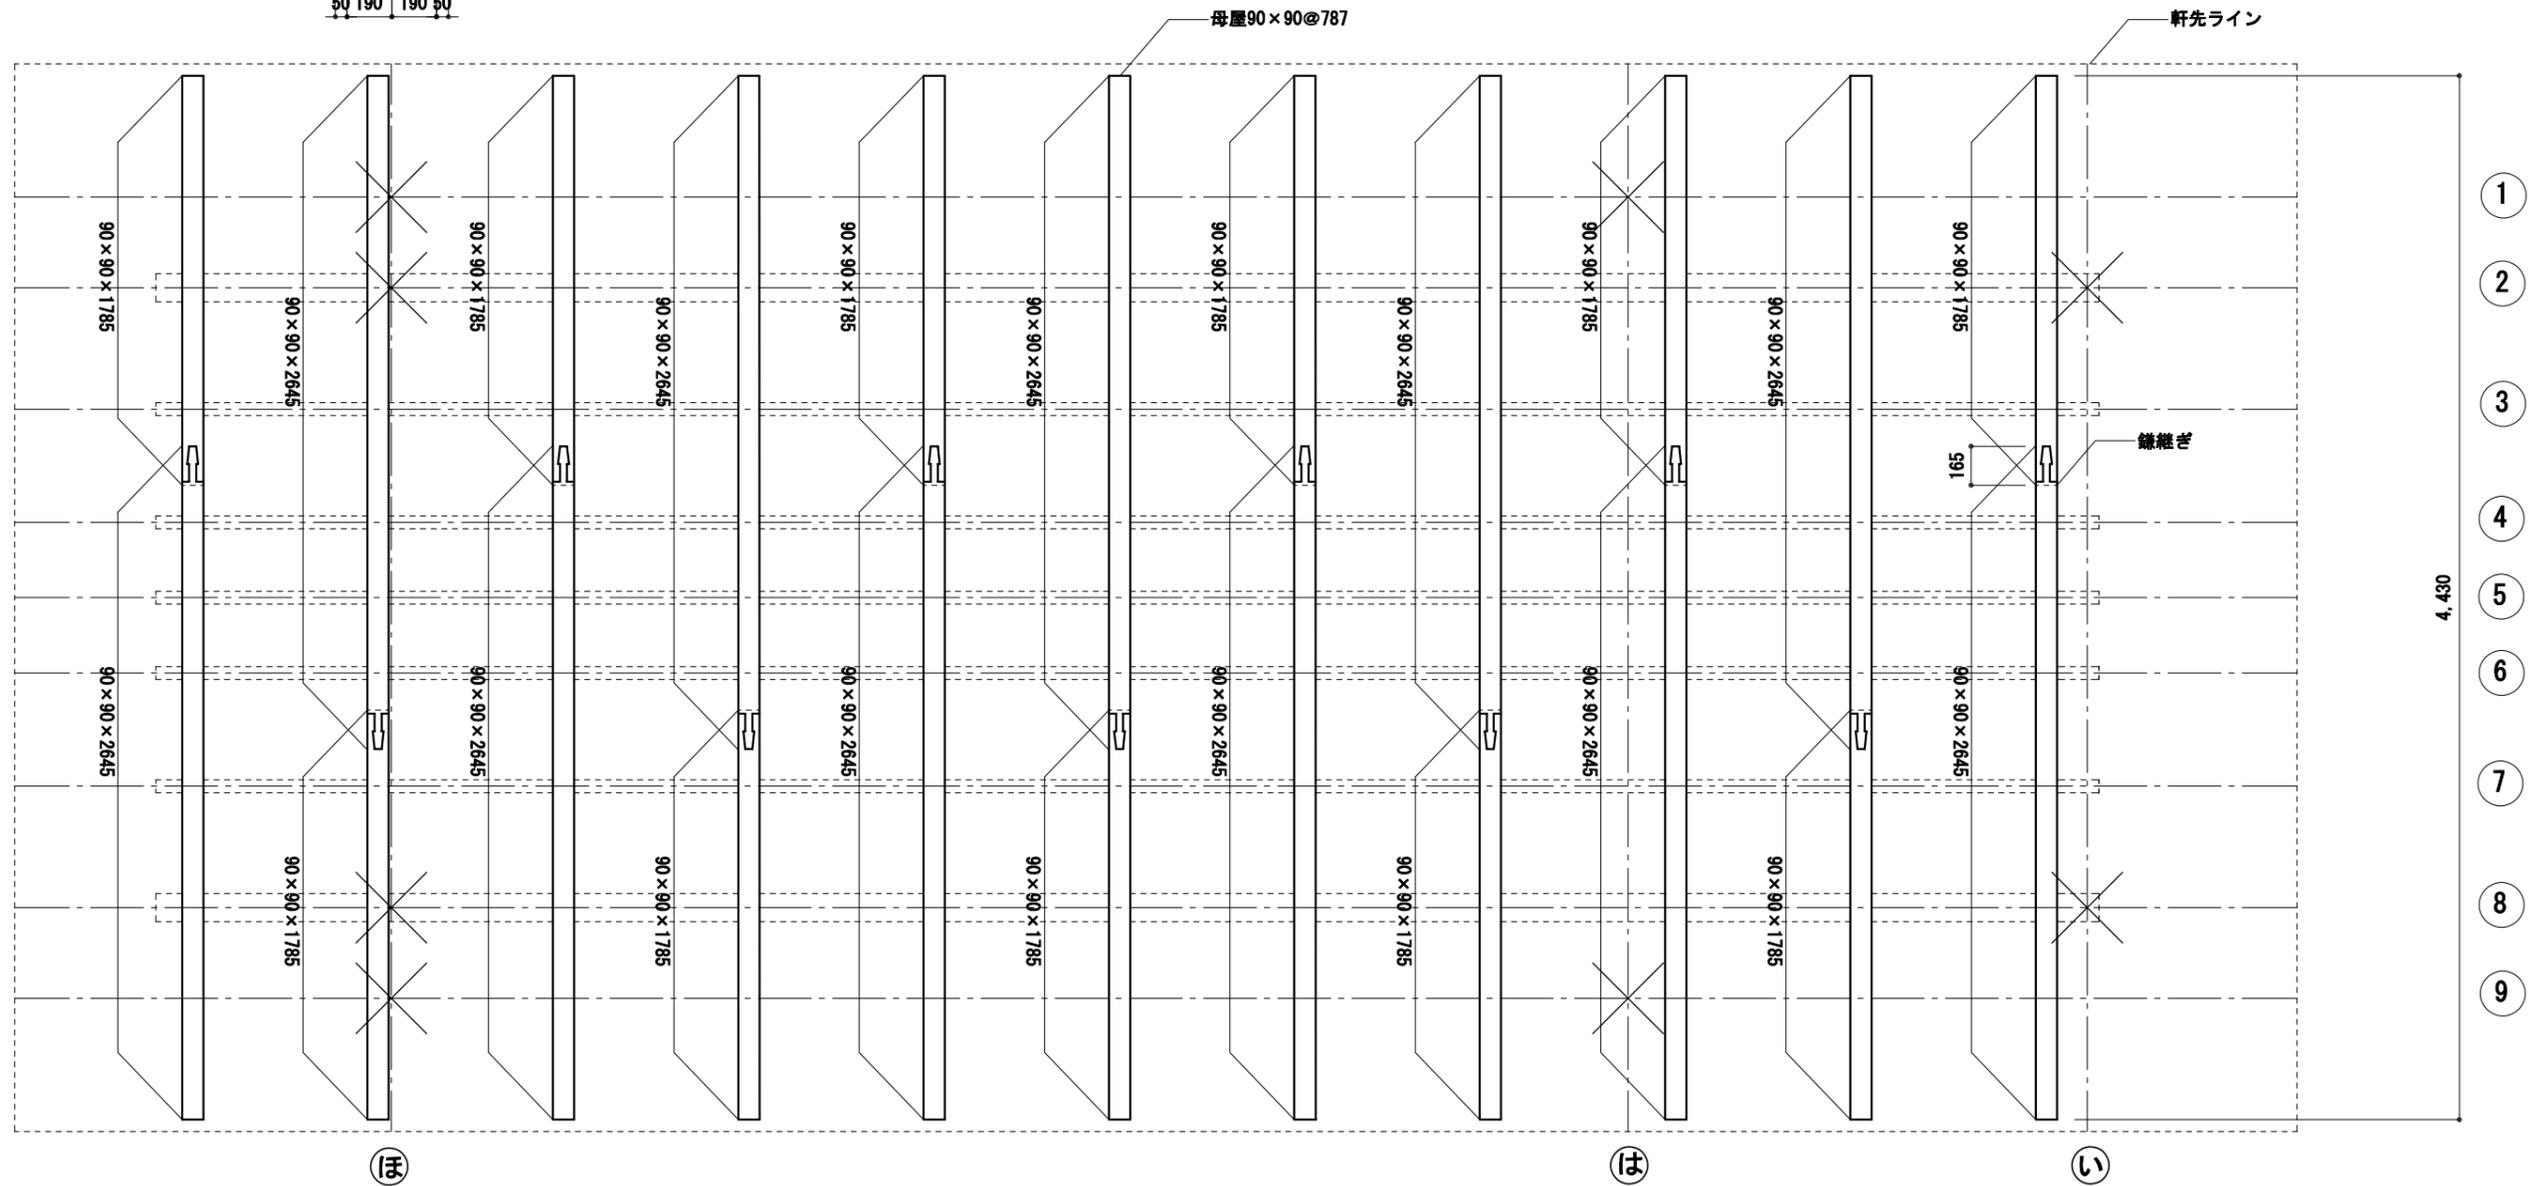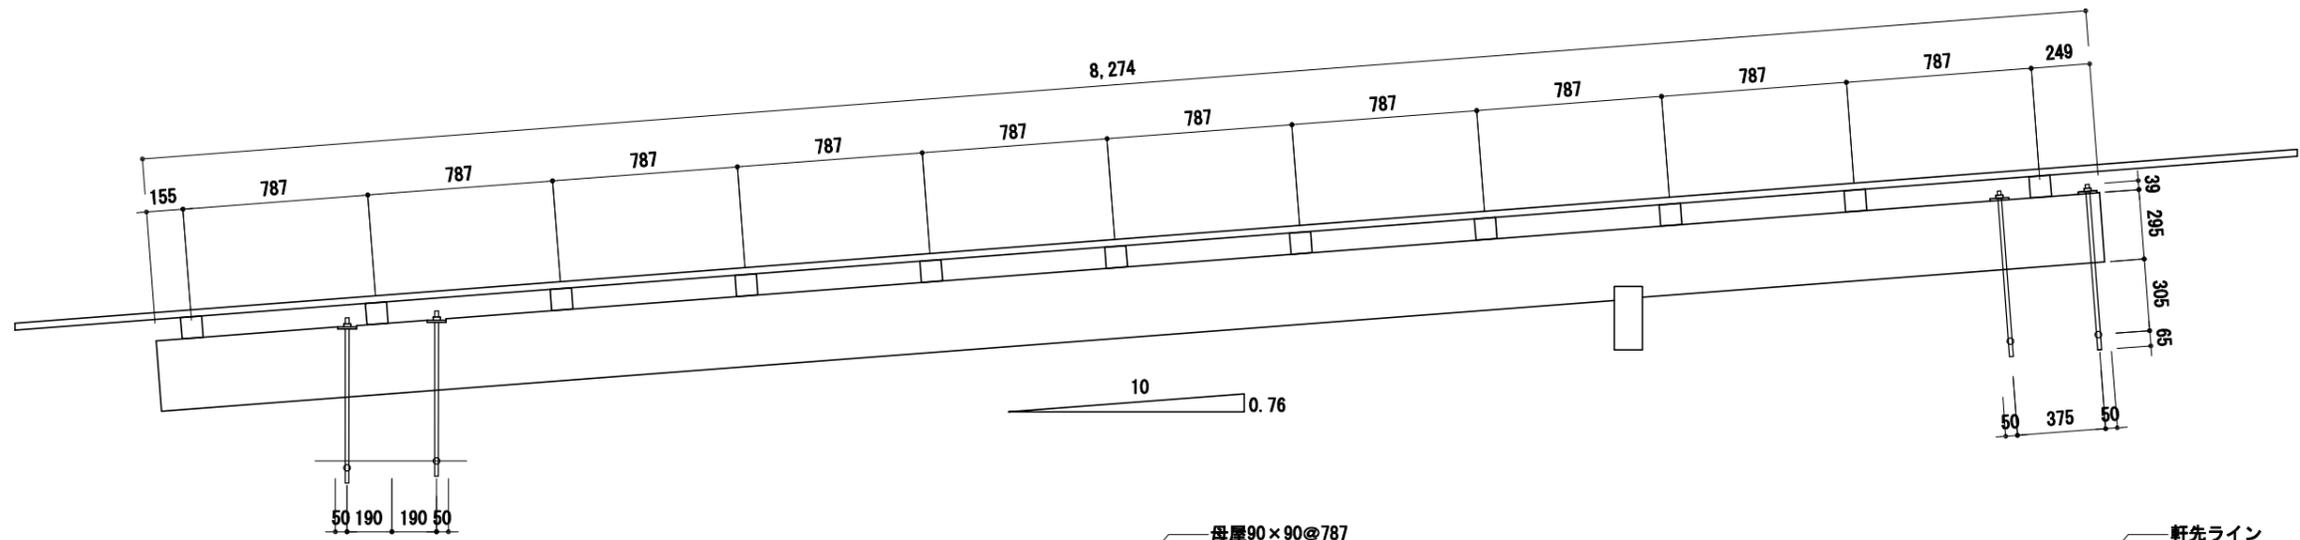

凡例		
記号	✕	□
名称	下階柱	母屋
寸法	—	90×90

TITLE

Cobiki

NAME

母屋伏図

SCALE

1/50

DATE

2020/06/18

SHEET NO.

S-06


竣工図

DRAW: 松下昌太郎

岐阜県立森林文化アカデミー  
木造建築スタジオ

〒501-3714 岐阜県美濃市曾代88番地 TEL:0575-35-3889 FAX:0575-35-3890



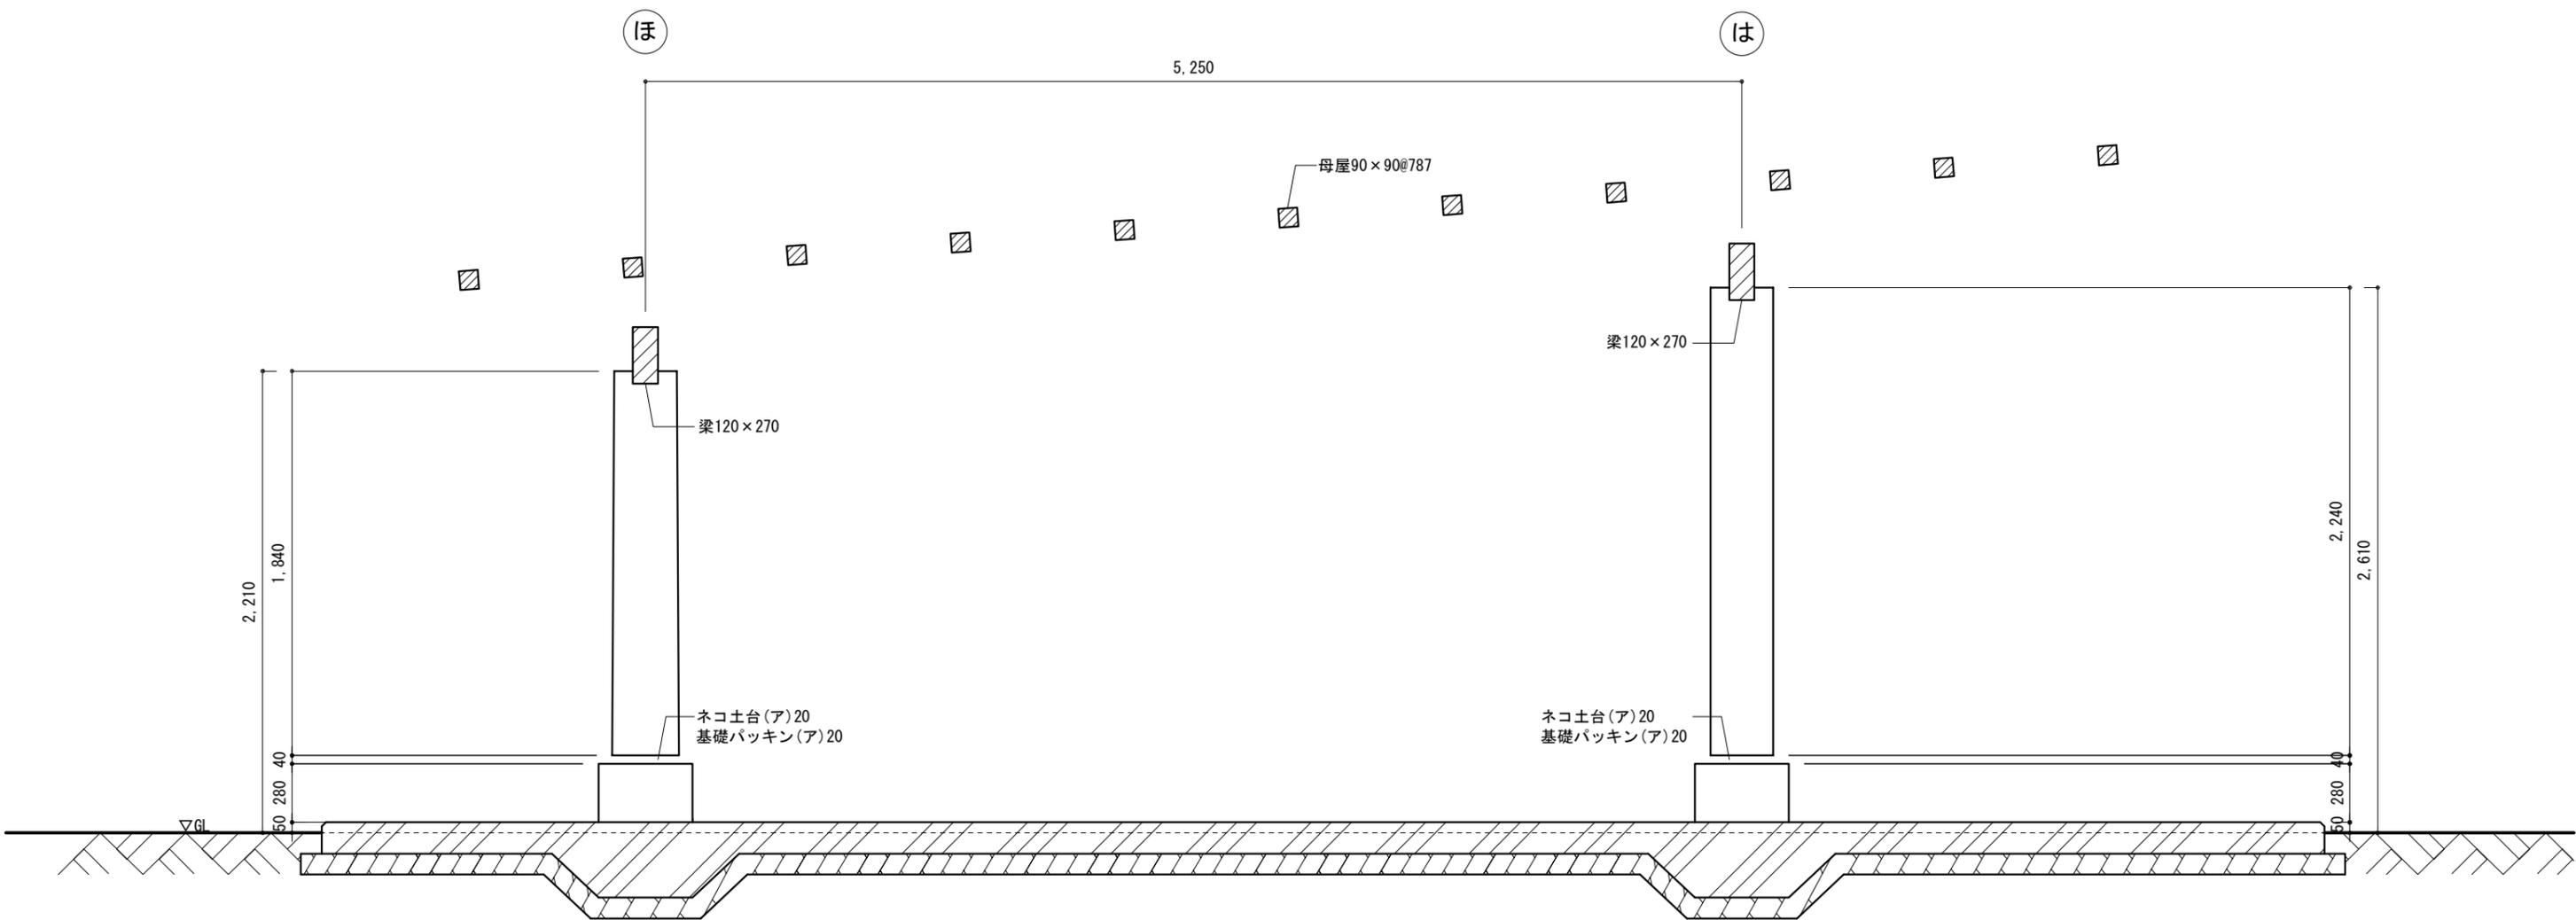

TITLE

Cobiki

NAME

軸組図1,9通り

SCALE

1/30

DATE

2020/06/18

SHEET NO.

S07


竣工図


DRAW: 松下昌太郎

岐阜県立森林文化アカデミー  
木造建築スタジオ

〒501-3714 岐阜県美濃市曾代88番地 TEL:0575-35-3889 FAX:0575-35-3890



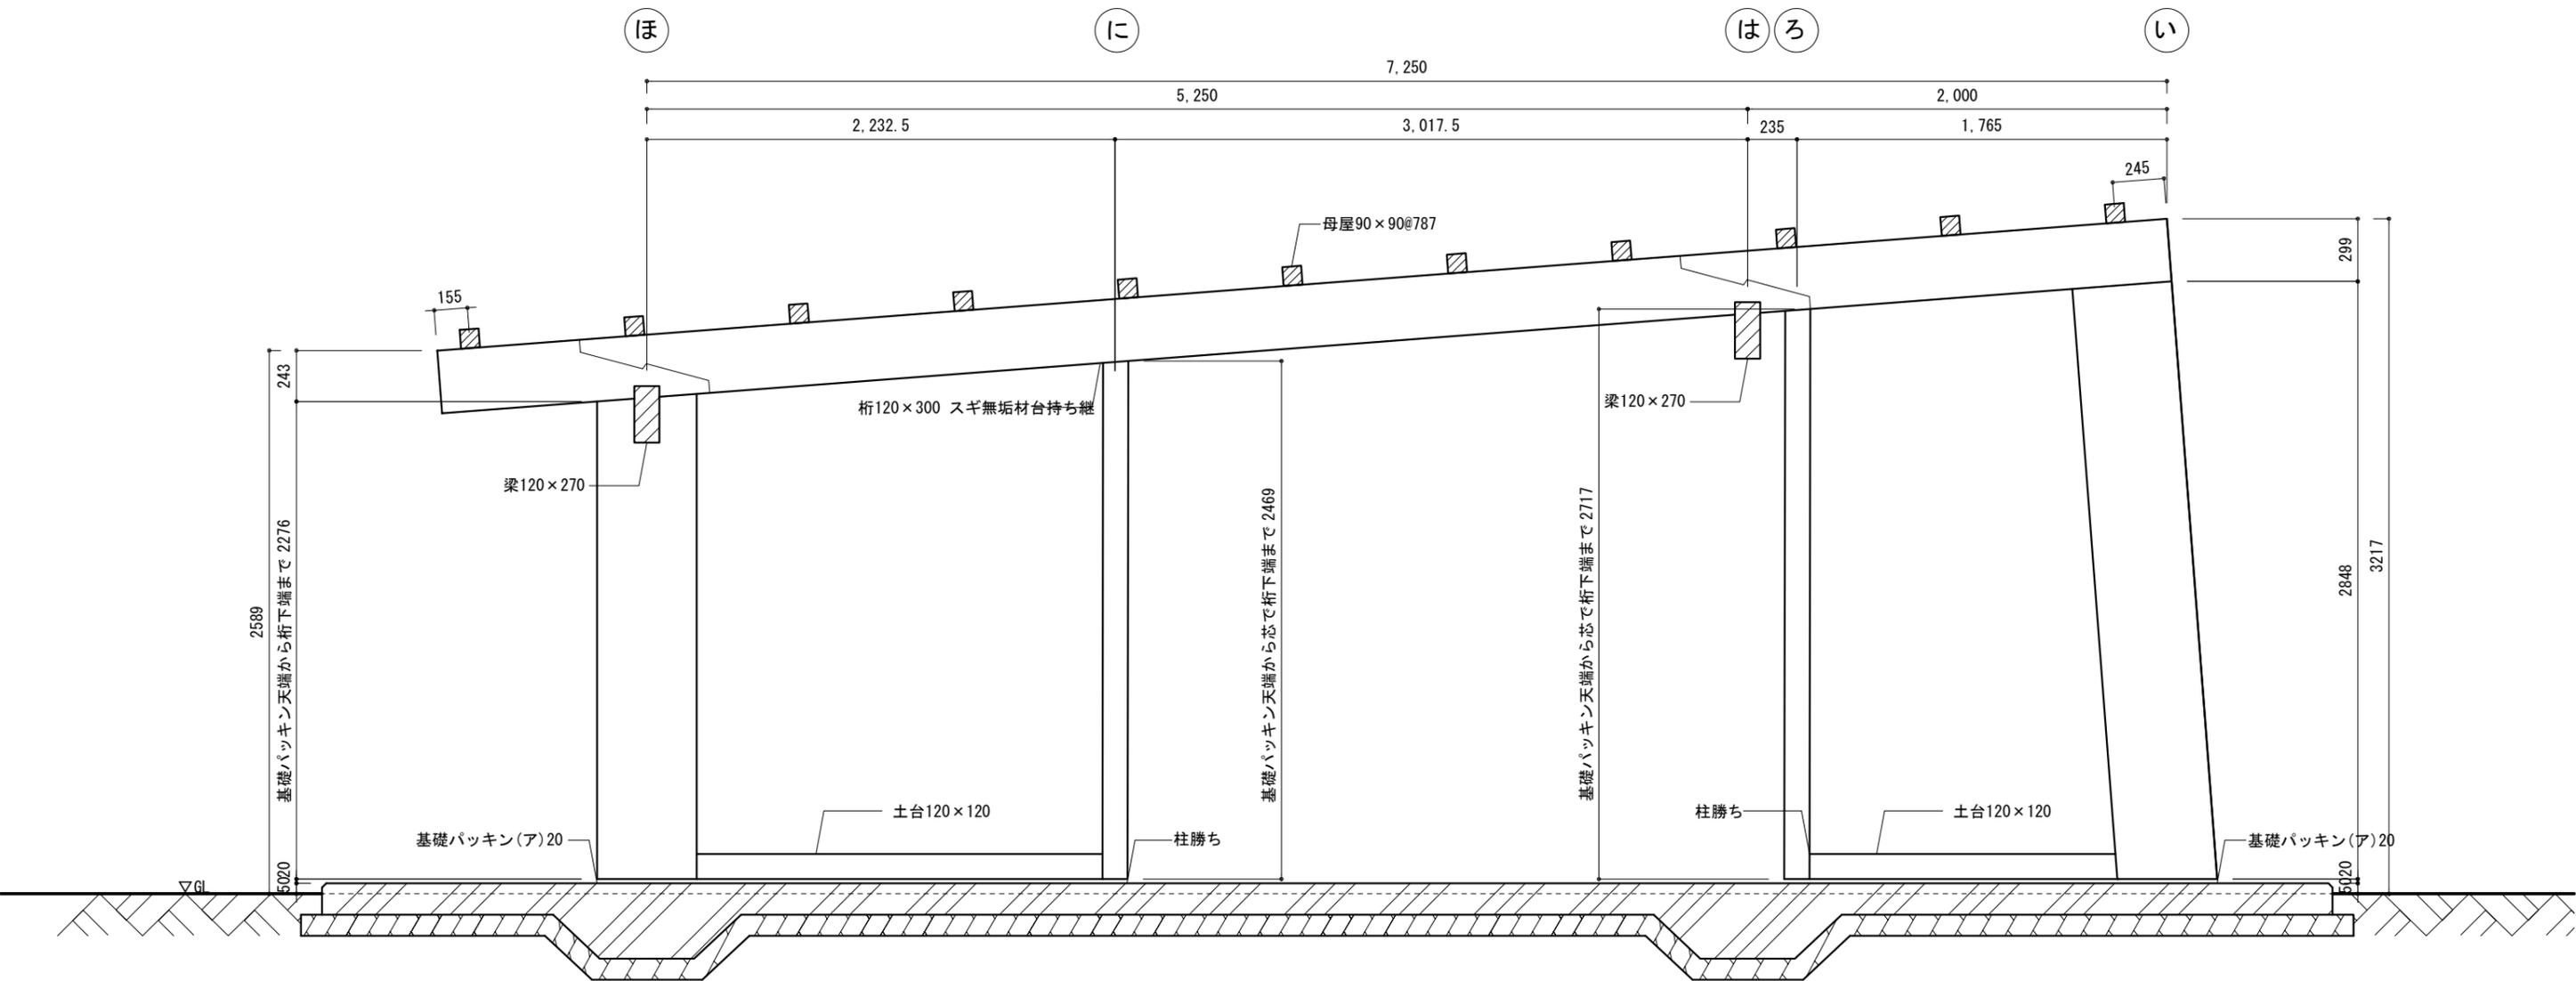


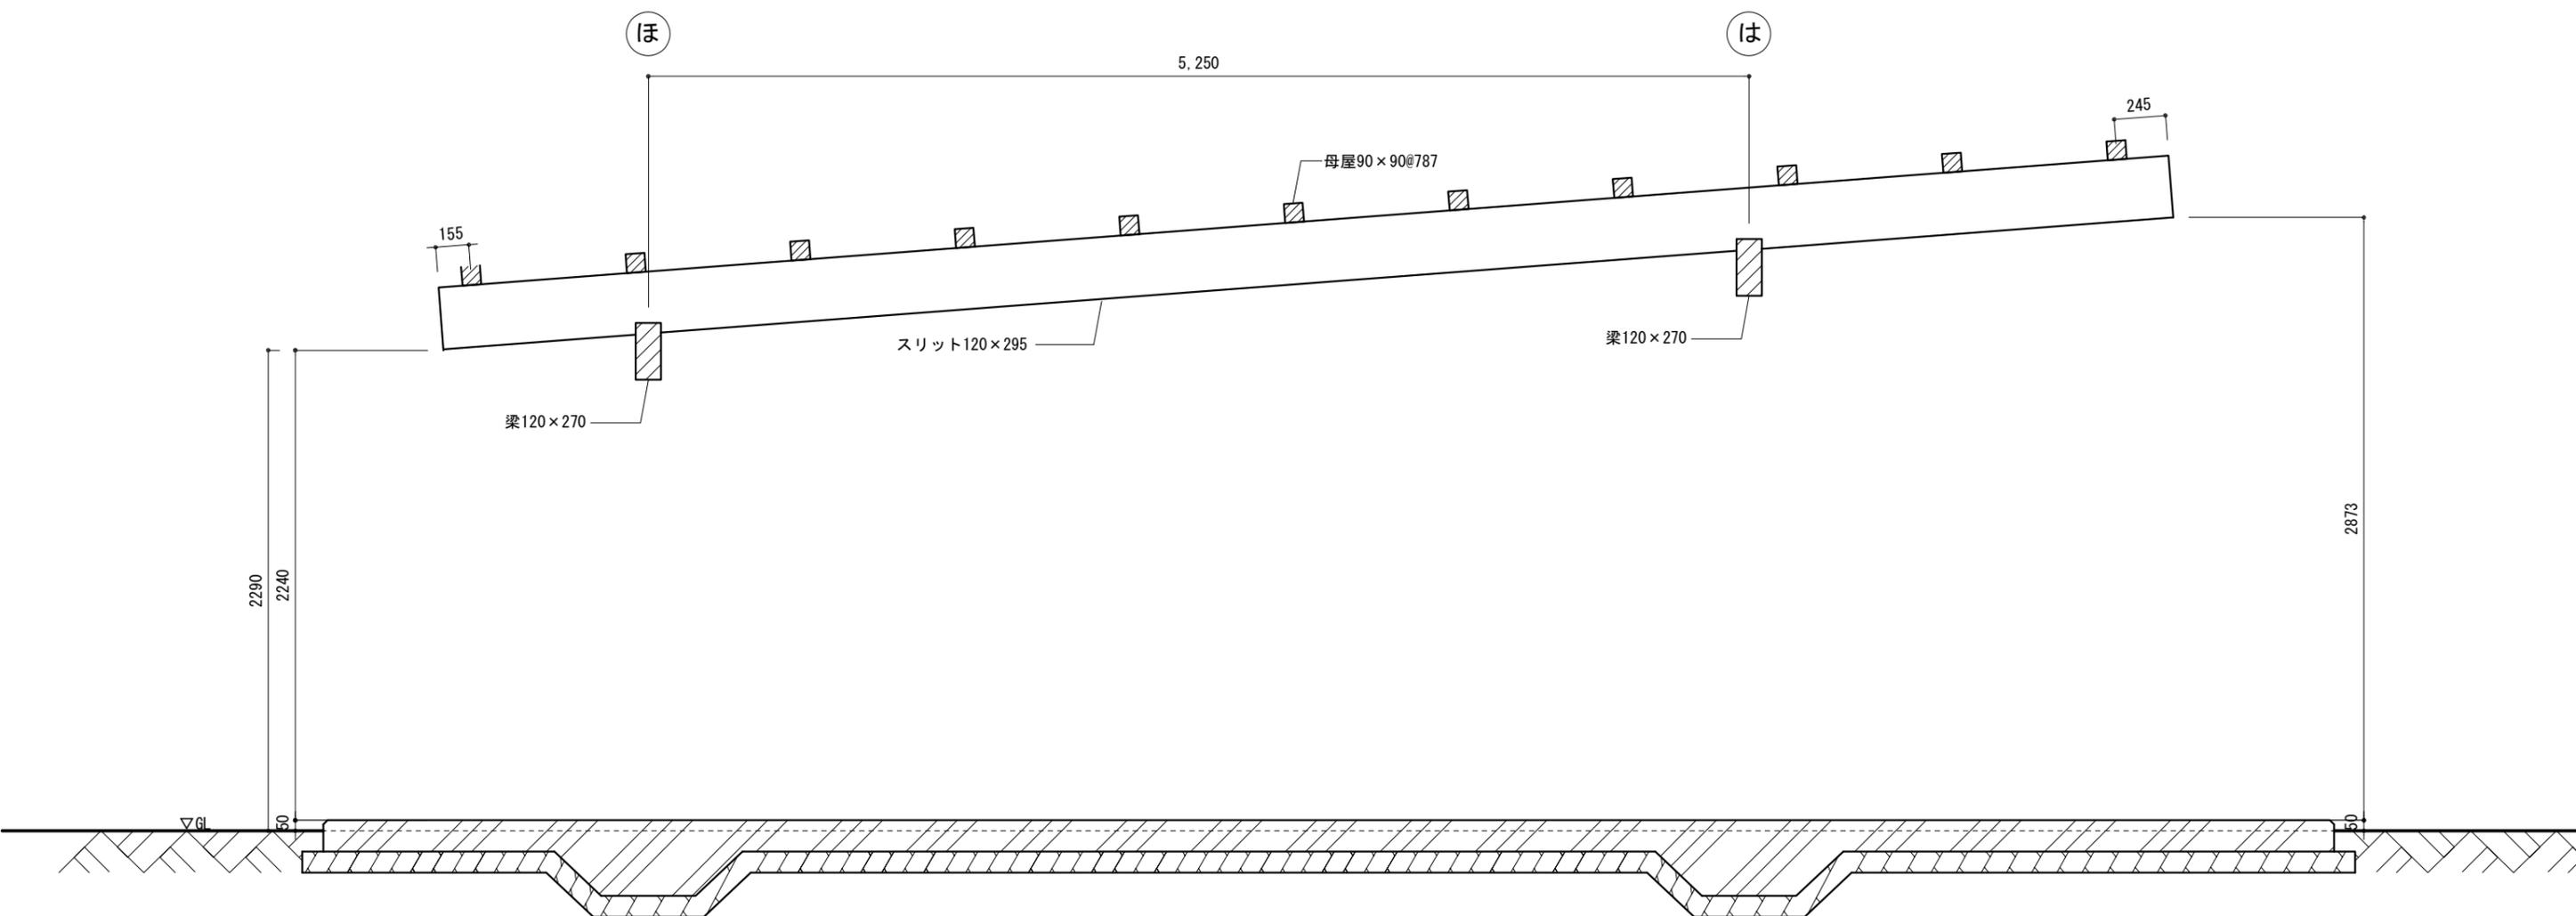

TITLE	NAME	SCALE	DATE	SHEET NO.		
Cobiki	軸組図3, 4, 5, 6, 7通り	1/30	2020/06/18	S09	竣工図	岐阜県立森林文化アカデミー 木造建築スタジオ <small>〒501-3714 岐阜県美濃市曾代88番地 TEL:0575-35-3889 FAX:0575-35-3890</small>

DRAW: 松下昌太郎




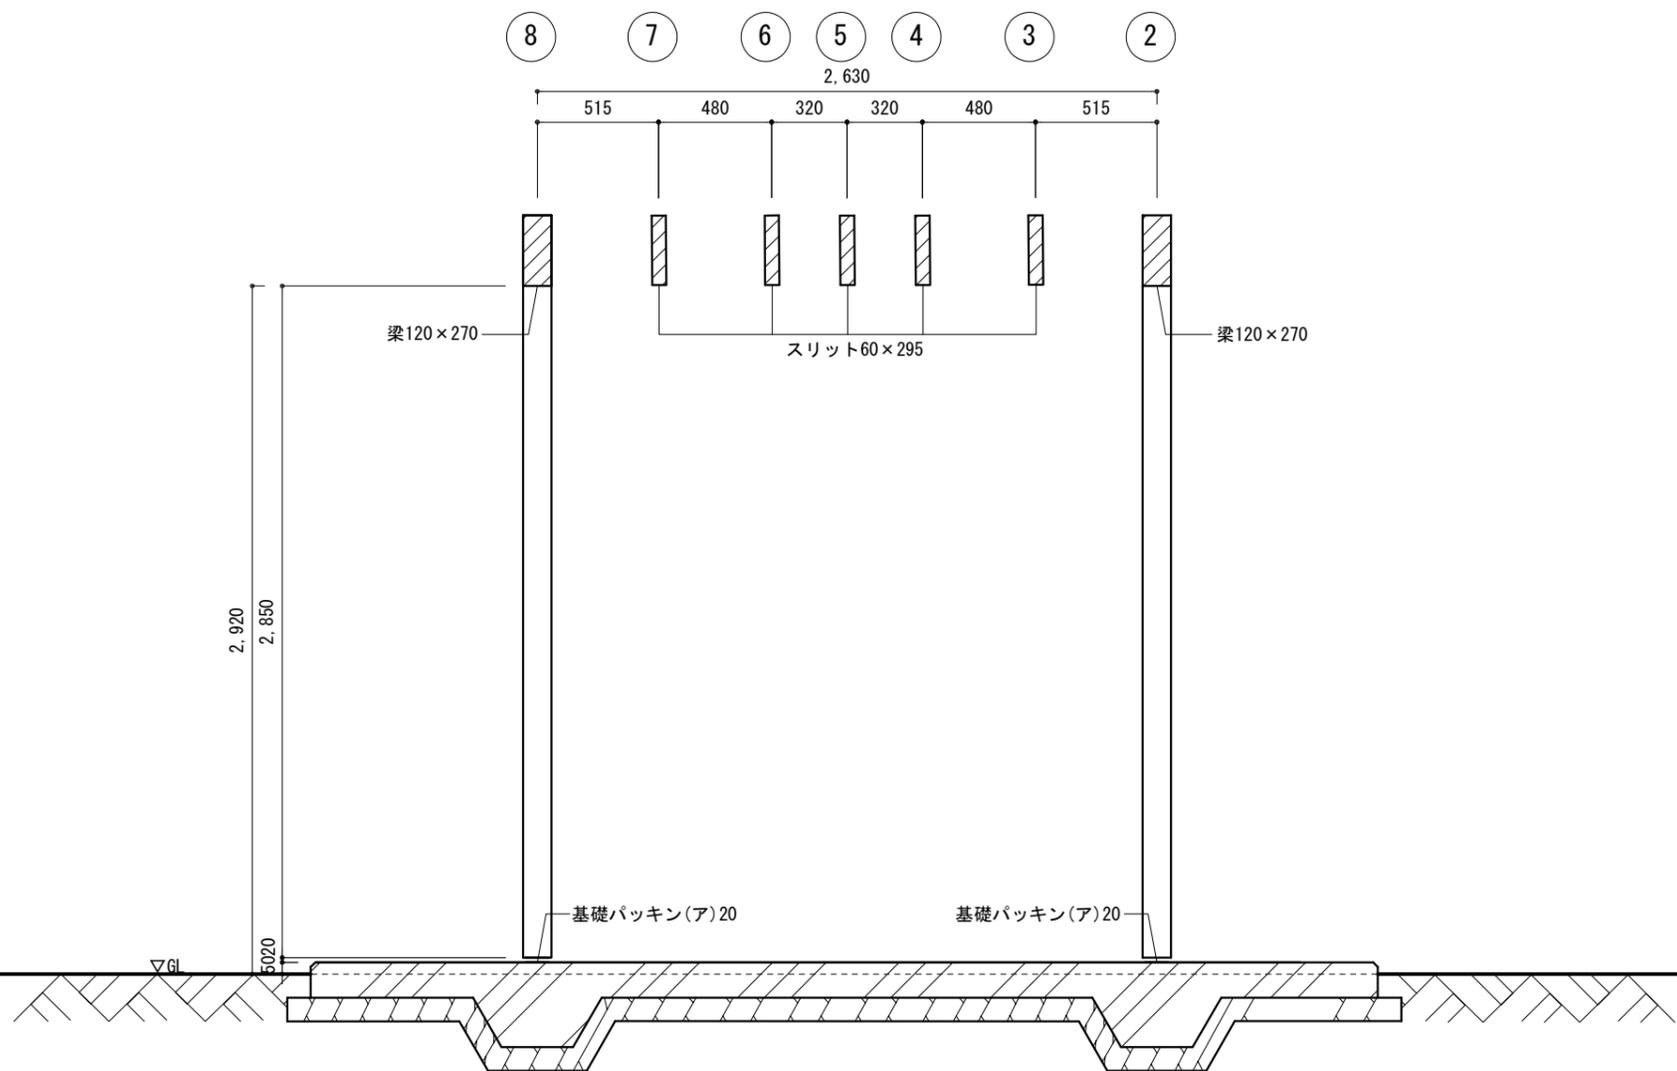

TITLE	NAME	SCALE	DATE	SHEET NO.		
Cobiki	軸組図い通り	1/30	2020/06/18	S10	竣工図	岐阜県立森林文化アカデミー 木造建築スタジオ <small>〒501-3714 岐阜県美濃市曾代88番地 TEL:0575-35-3889 FAX:0575-35-3890</small>

DRAW: 松下昌太郎



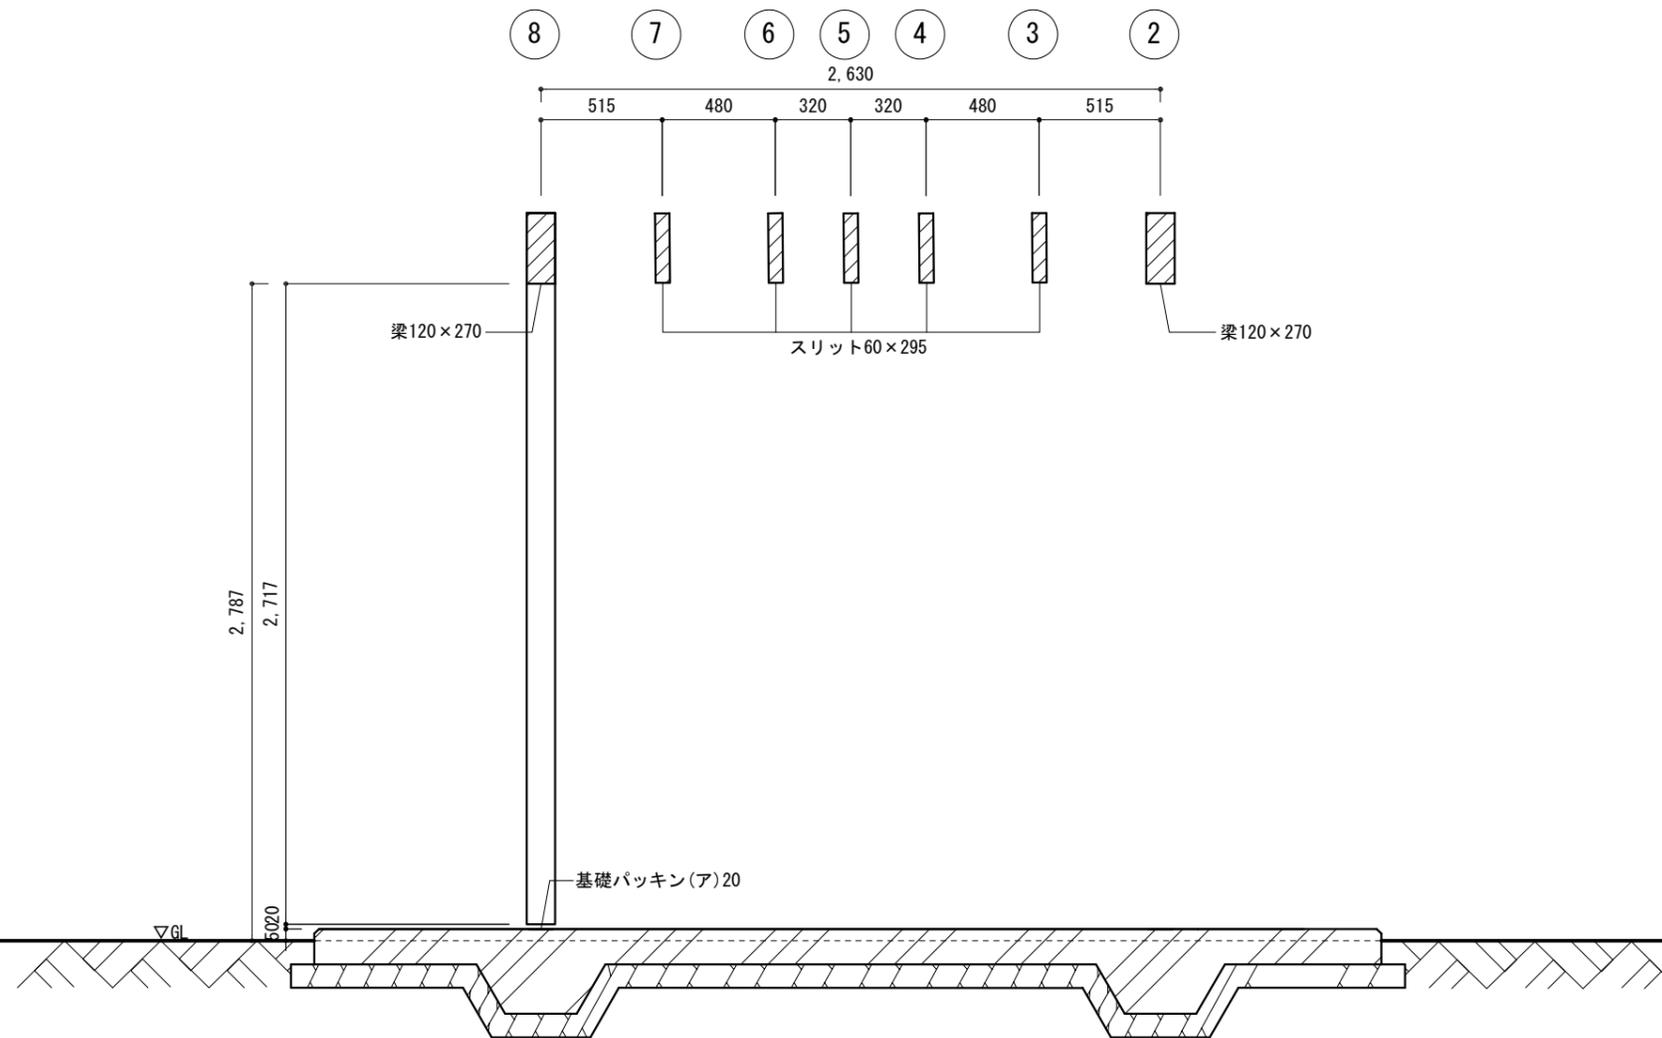

TITLE	NAME	SCALE	DATE	SHEET NO.
Cobiki	軸組図ろ通り	1/30	2020/06/18	S11


竣工図

DRAW: 松下昌太郎

岐阜県立森林文化アカデミー  
木造建築スタジオ

〒501-3714 岐阜県美濃市曾代88番地 TEL:0575-35-3889 FAX:0575-35-3890



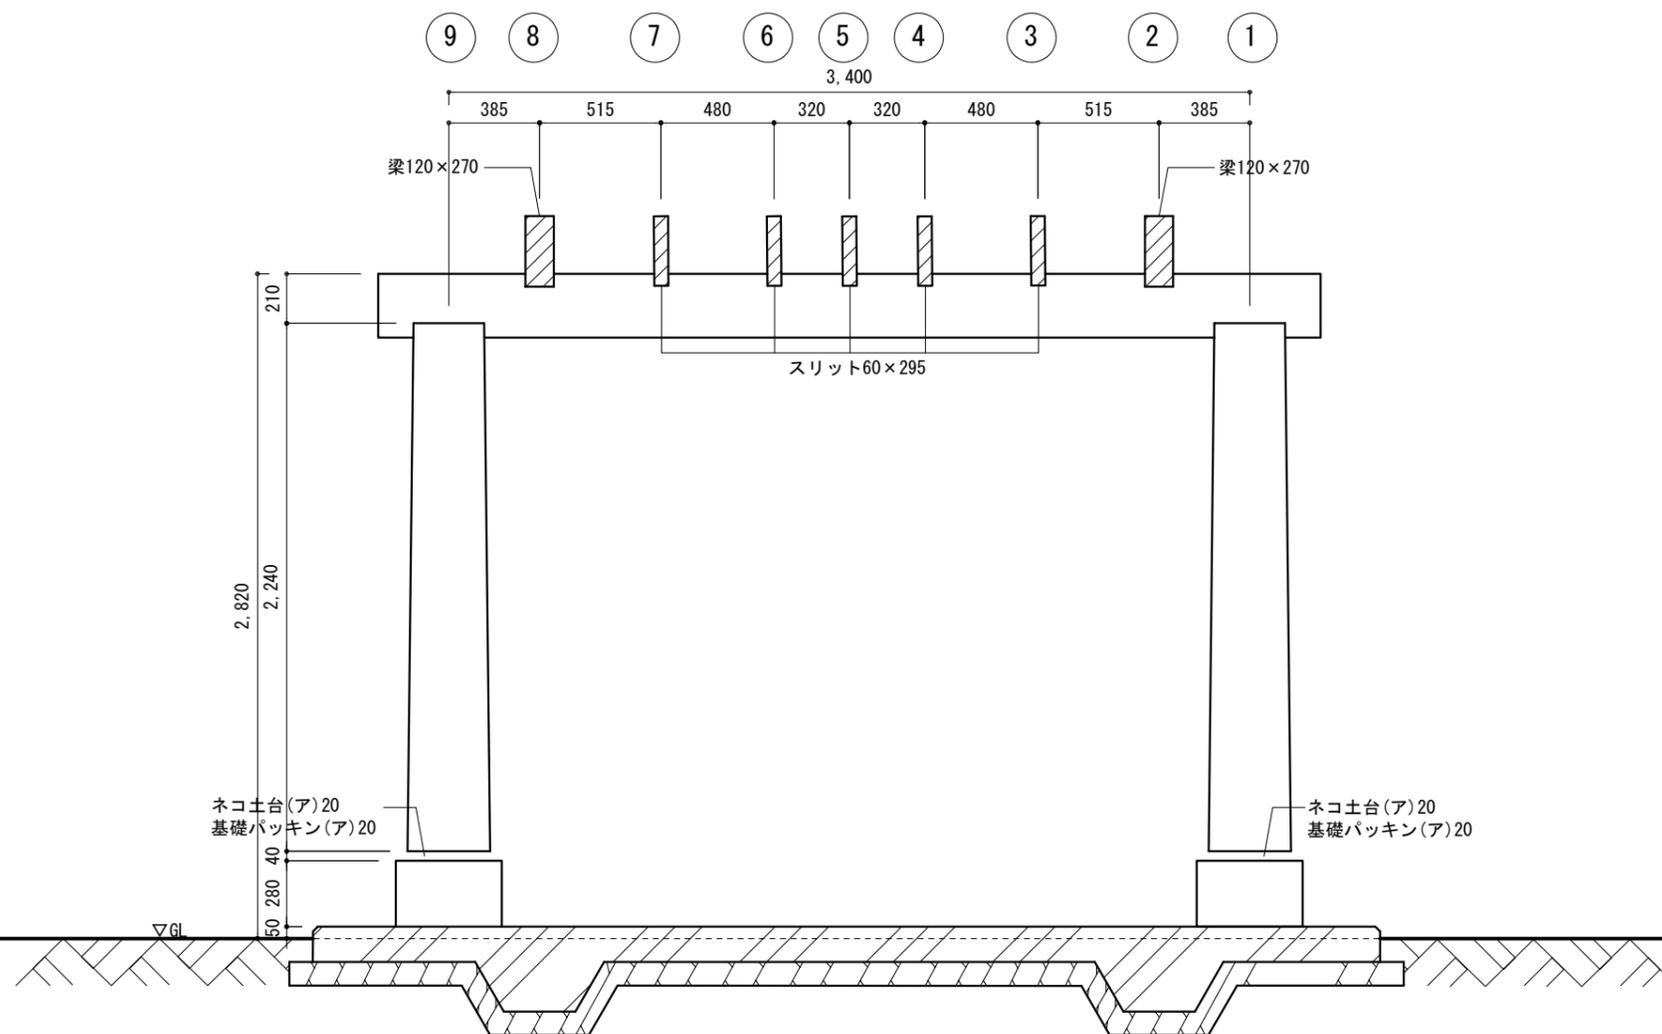


TITLE	NAME	SCALE	DATE	SHEET NO.
Cobiki	軸組図は通り	1/30	2020/06/18	S12


竣工図

DRAW: 松下昌太郎

岐阜県立森林文化アカデミー  
木造建築スタジオ

〒501-3714 岐阜県美濃市曾代88番地 TEL: 0575-35-3889 FAX: 0575-35-3890

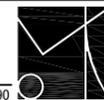

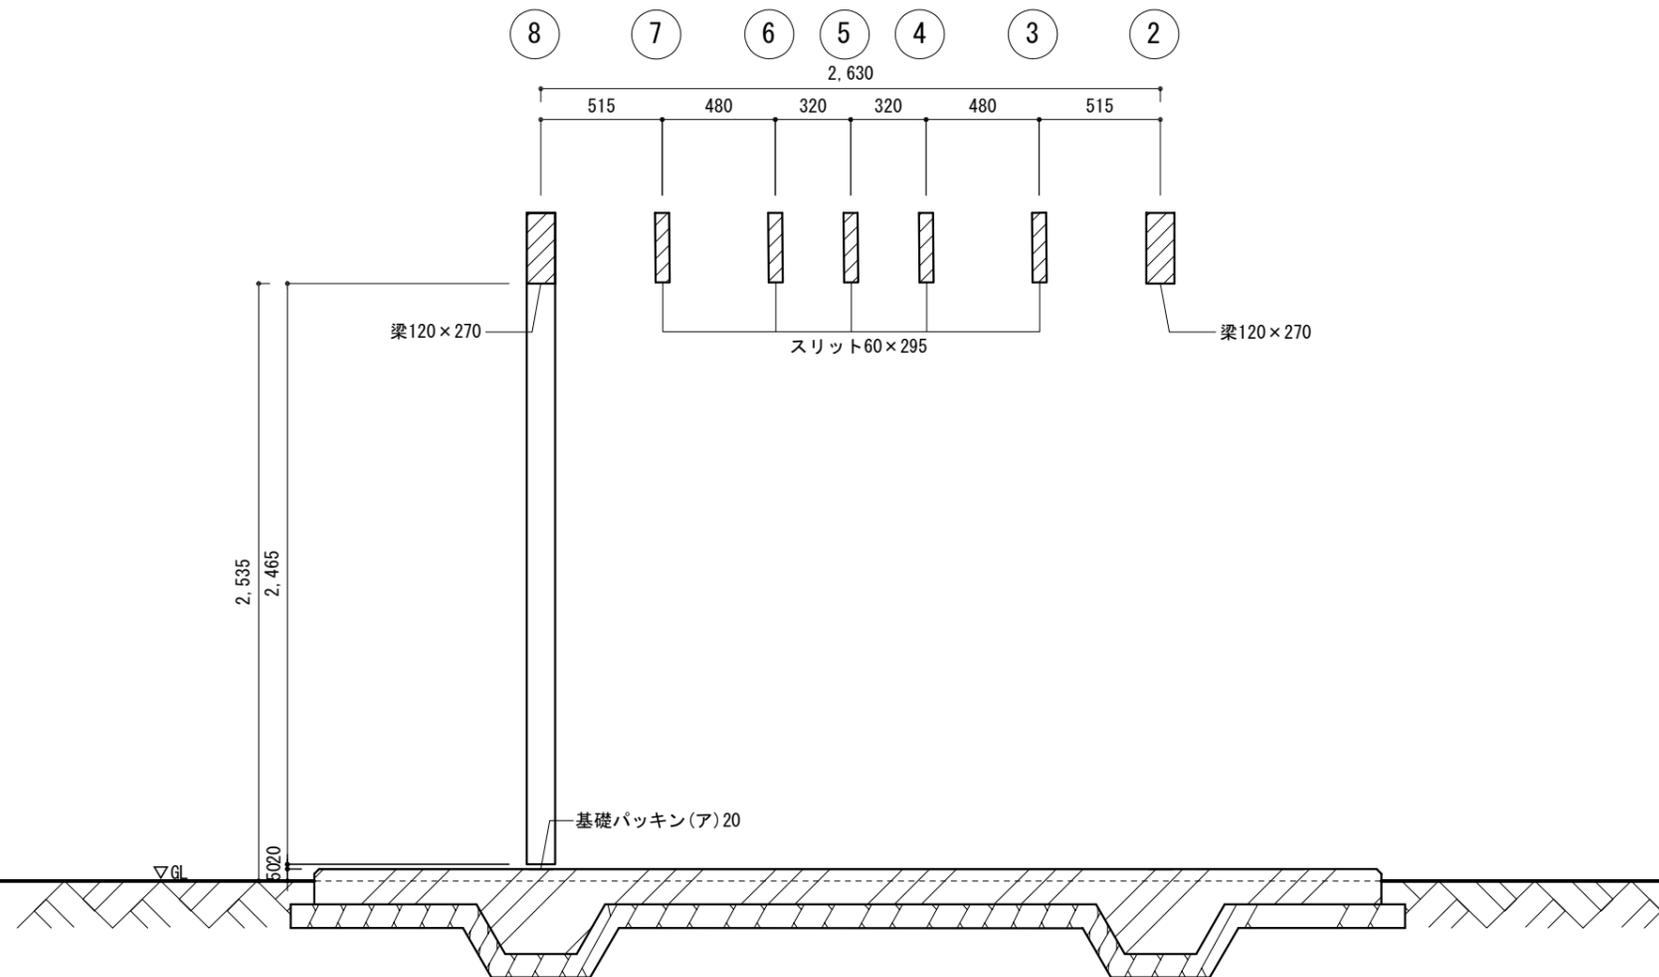

DRAW: 松下昌太郎

